


Traiter le 02/04/2019.

- 1 - modification meuble ATSCM - voir détail
- 2 - modification meuble salle des machine - voir détail
- 3 - suppression meuble hall.
- 4 - Rajout étagères rangement - suite demande MOD.
- En cours → proposition
- Activité à valider par MOD.
- 5 - idem 4.
- 6 - Rajout 30 patènes (Demande MOD)
- 7 - Détails 6 et 7 - voir détail.
- * - rajout 2 patènes par classe : 12 patènes (compensants à définir).

PLANS RDC

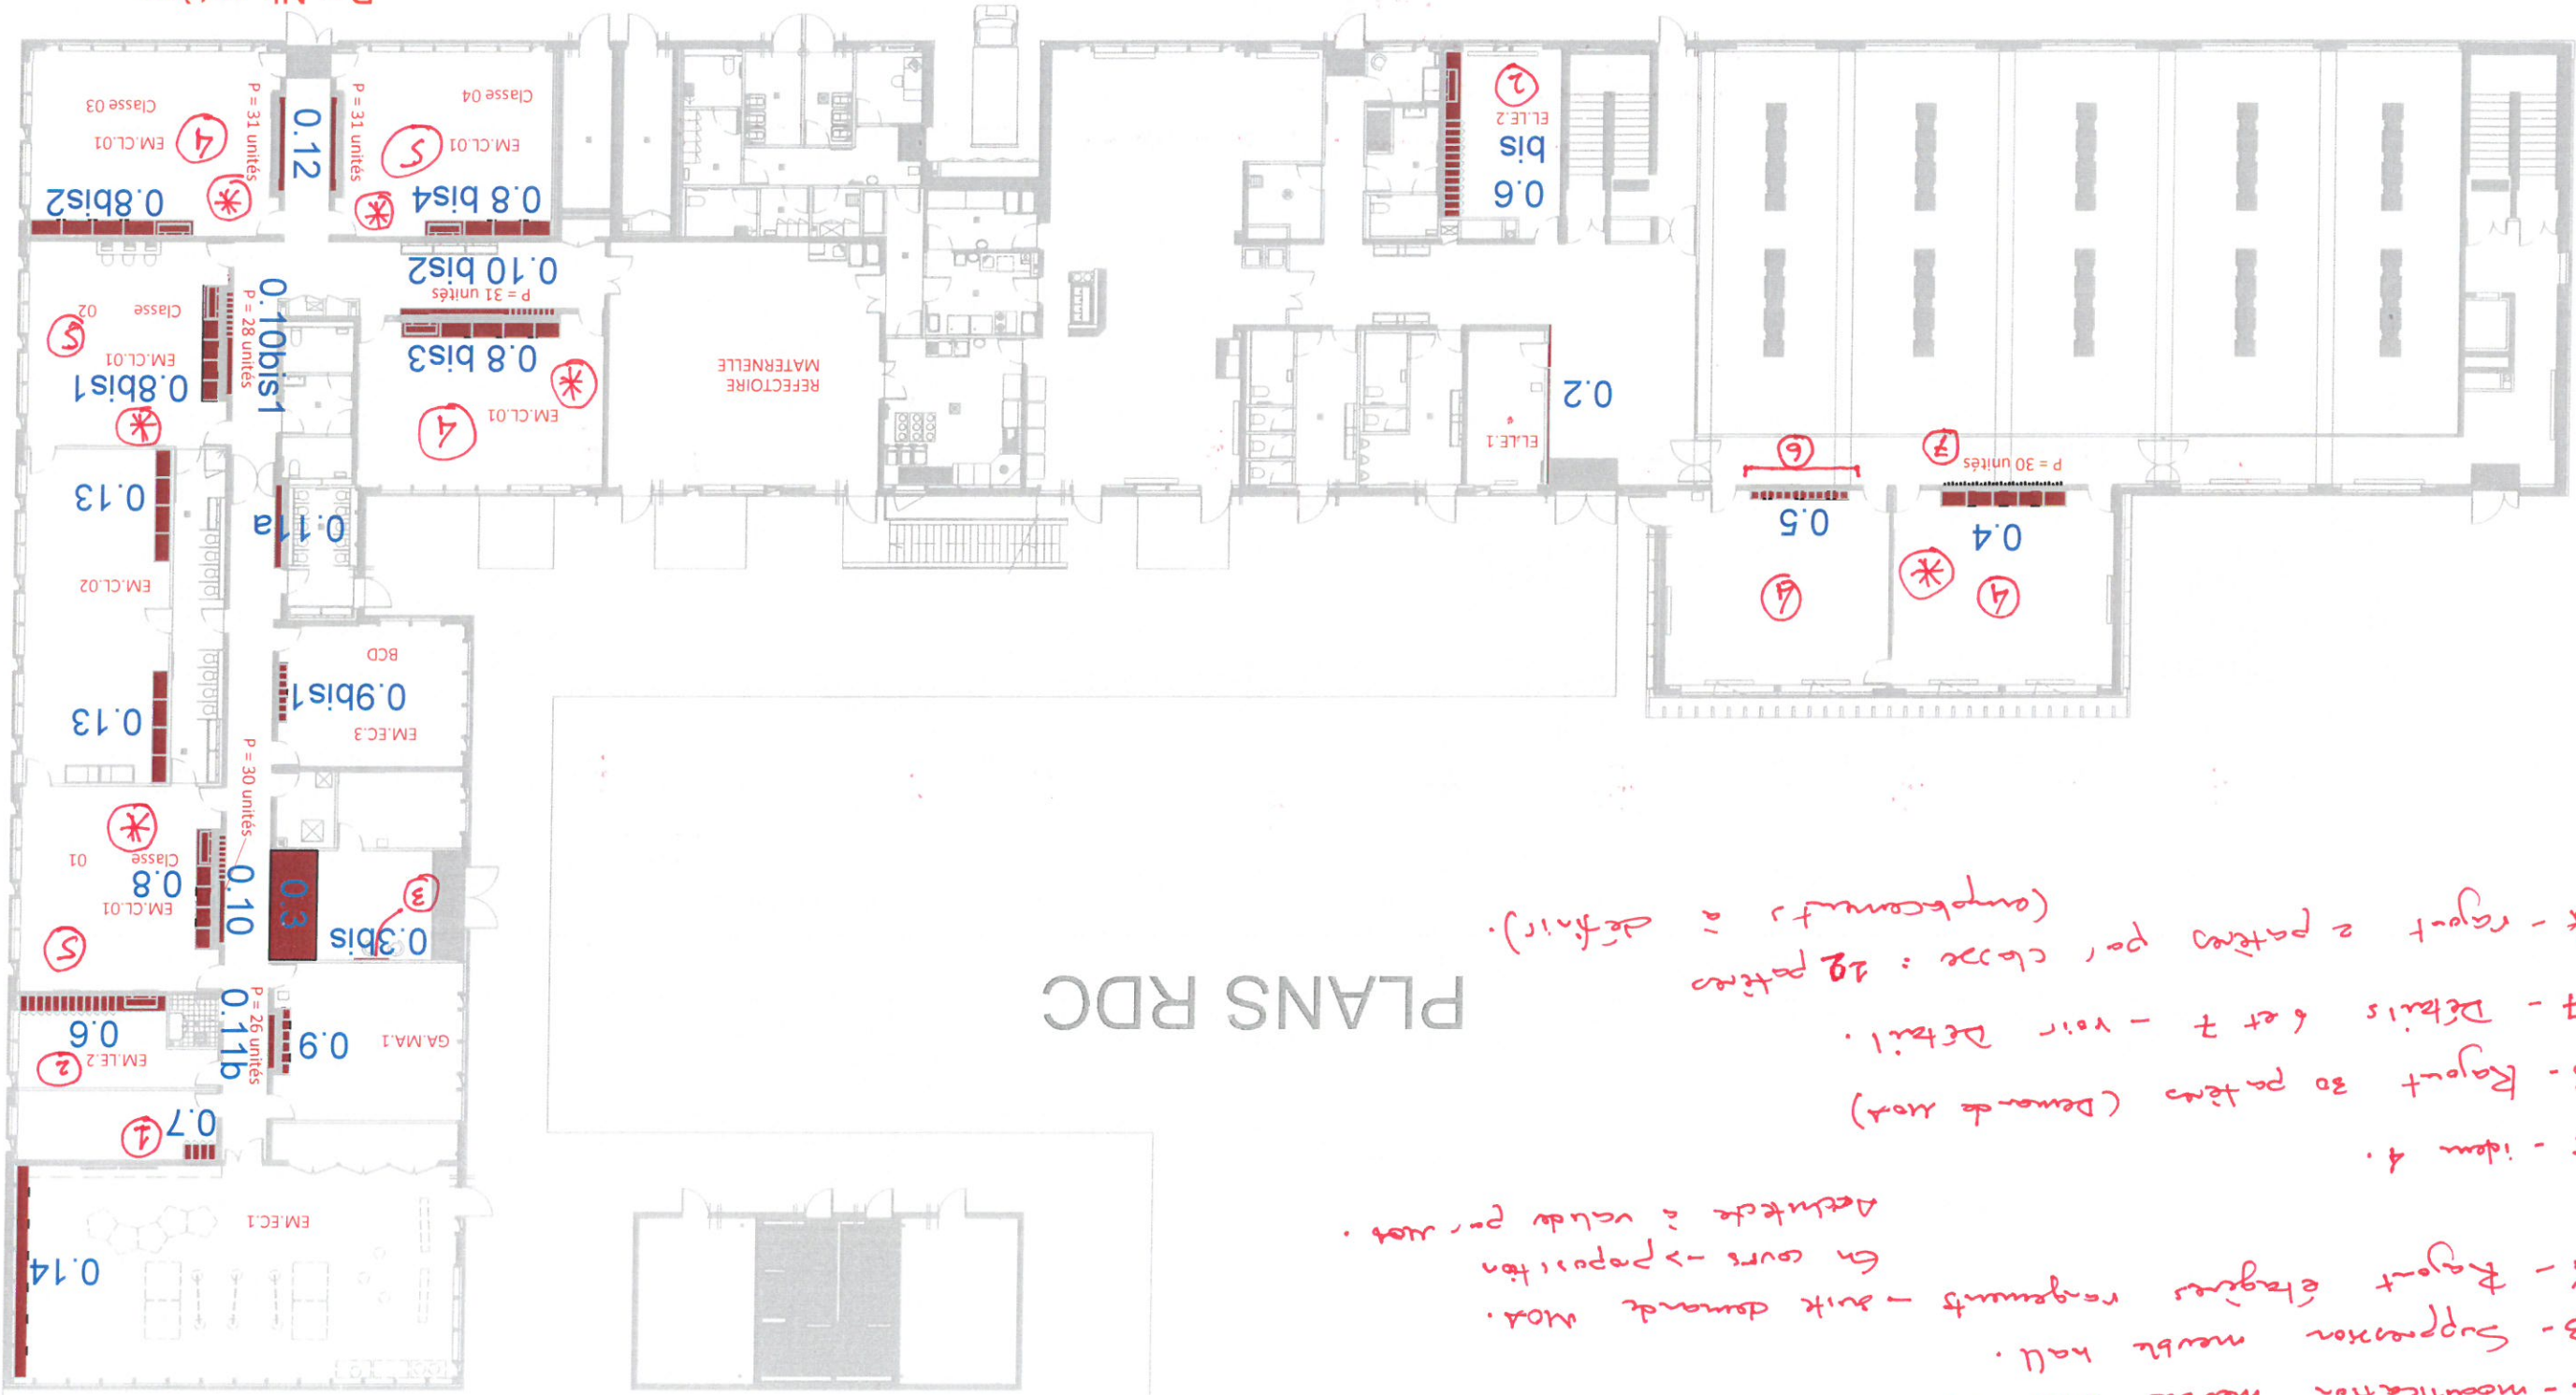

P = Nb patère
177 sur mobilier
30 sur mur

Projet:		Implantation mobilier RDC		Fichiers:		Groupe Scolaire ST CYR SYR LOIRE		CODE: RDC	
ENTREPRISES:		PARTENR AGENCEMENTS		ECHELLE: 1/250		A3		FORMAT:	
DESSINATEUR:		Julien Pottier		DATE:		11/03/2019		N° PLAN: 01	

PARTEN ♦ agencements
54 Rue des Ormes
Z.I. Les Poujeaux
37530 Nazelles Négon
Tél.: 02.47.23.48.48
Fax: 02.47.23.48.49
Courriel: contact@parten.fr

Projet:	Implantation mobilier R+1
Fichiers:	Groupe Scolaire ST CYR SYR LOIRE
ENTREPRISES:	PARTEN'R AGENCEMENTS
DATE:	11/03/2019
N° PLAN:	02
VERSION:	1.0
CODE:	R+1
ECHELLE:	1/150
FORMAT:	A3


PARTEN'R agencements
 54 Rue des Ormes
 Z.I Les Poujeaux
 37530 Nazellès Négren
 Tél: 02.47.23.48.48
 Fax: 02.47.23.48.49
 Courriel: contact@partenr.fr

* - Regout 2 patères par classe:
 16 patères.
 (Empacement = défini).

2 - Modification: meuble en meuble salle de classe.

 - En cours. Proposition
 D'architecte à valider par
 Mod.


P = Nb patère
 0 sur mobilier
 218 sur mur

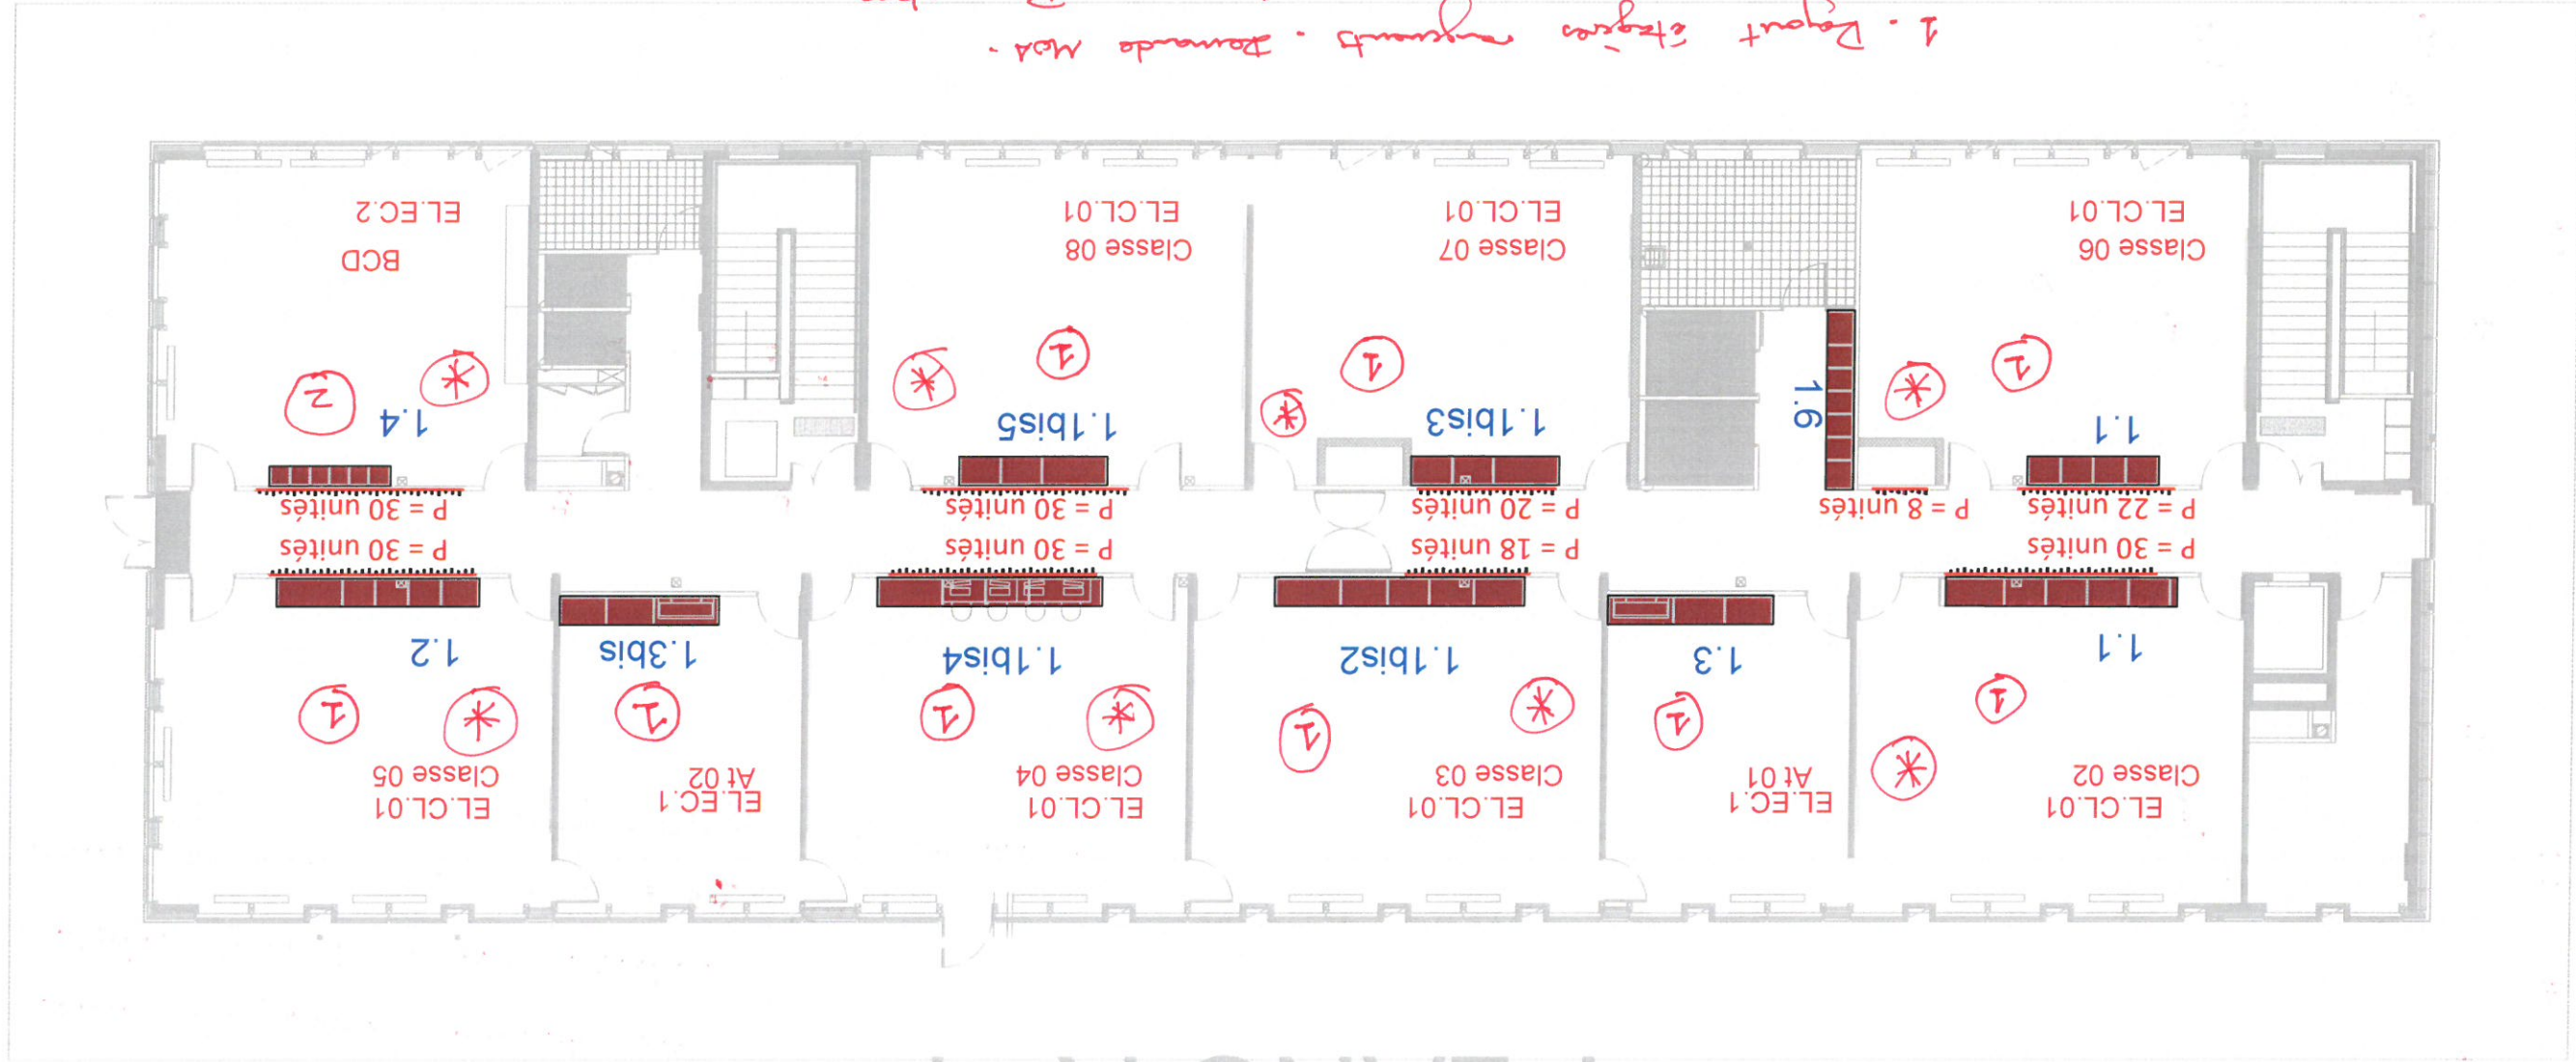



PLANS R+1

Projet:	Implantation renfort pour patère	VERSION:	1.0
Fichiers:	Groupe Scolaire ST CYR SYR LOIRE	CODE:	Patère
ENTREPRISES:	PARTEN/R AGENCEMENTS	ECHELLE:	FORMAT:
DESSINATEUR:	Julien Potier	N° PLAN:	03
DATE:	11/03/2019		

PARTEN R agencements
 54 Rue des Ormes
 Z.I Les Poujeaux
 37530 Nazellès Négren
 Tél: 02.47.23.48.48
 Fax: 02.47.23.48.49
 Courriel: contact@partenr.fr

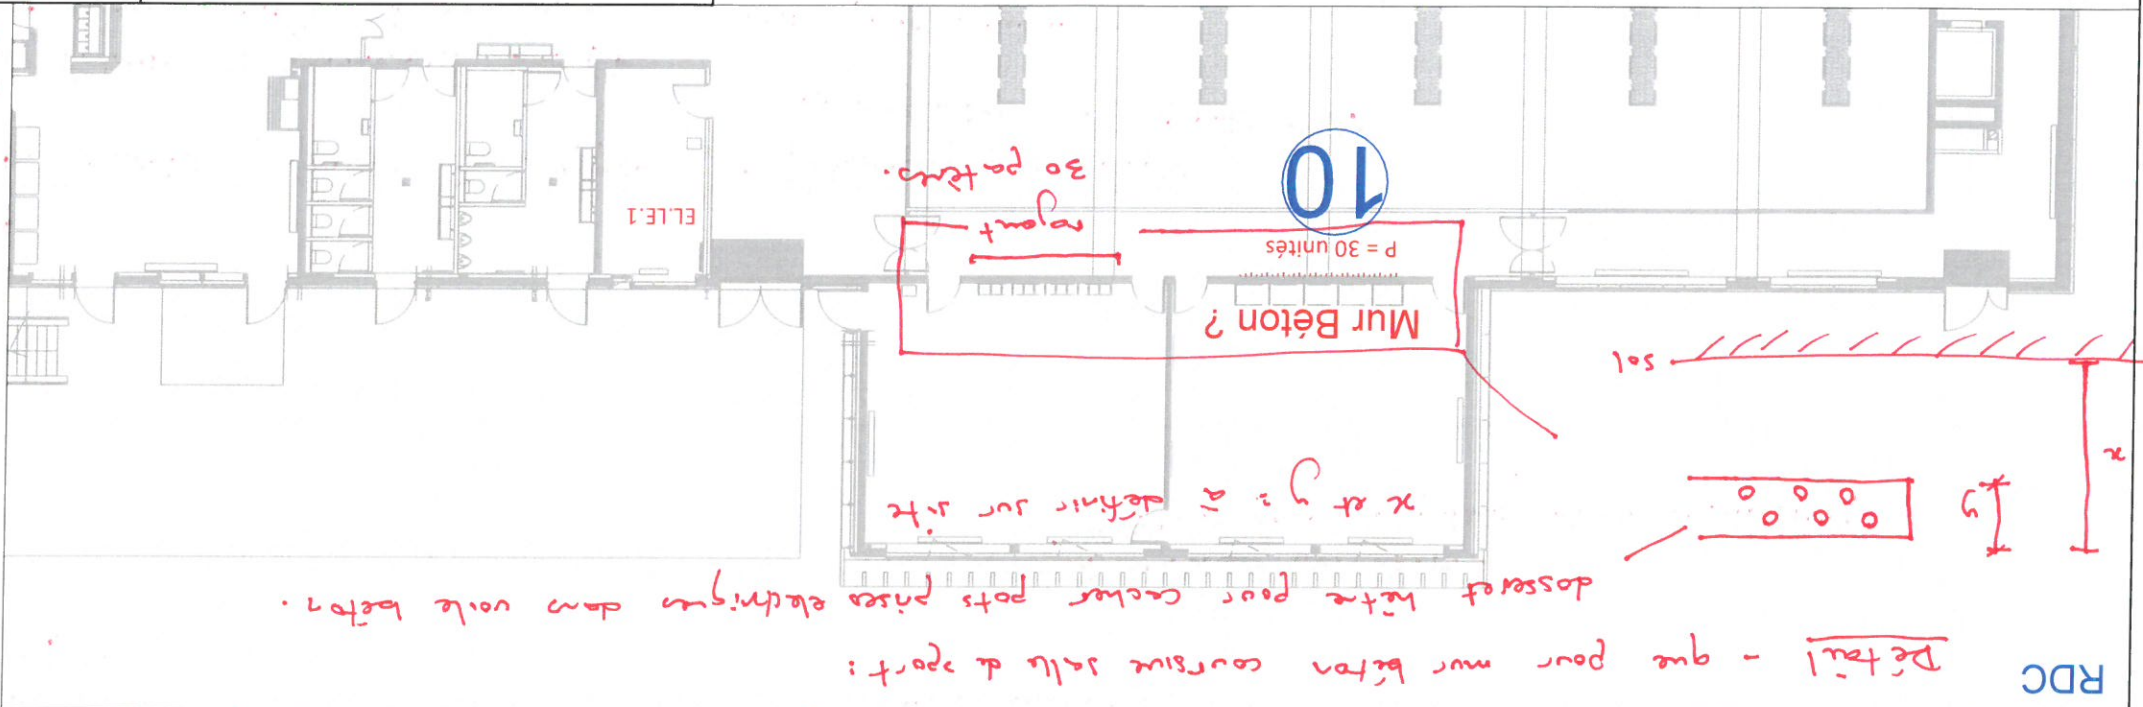

- RDC**
- Détail - que pour mur béton coursive salle de sport:
 - 10: Mur Béton ?

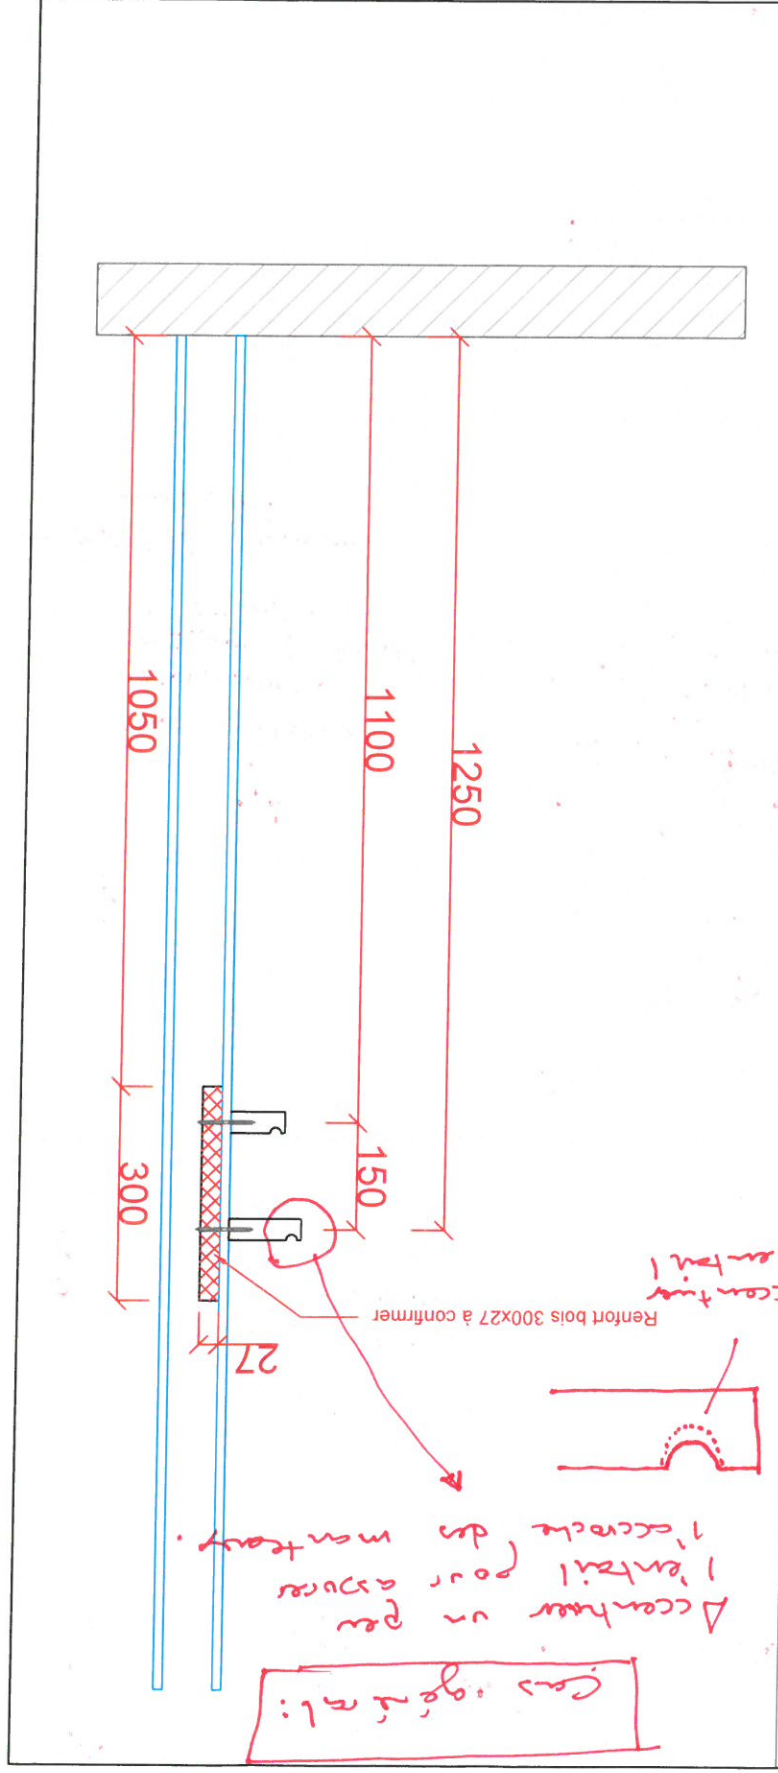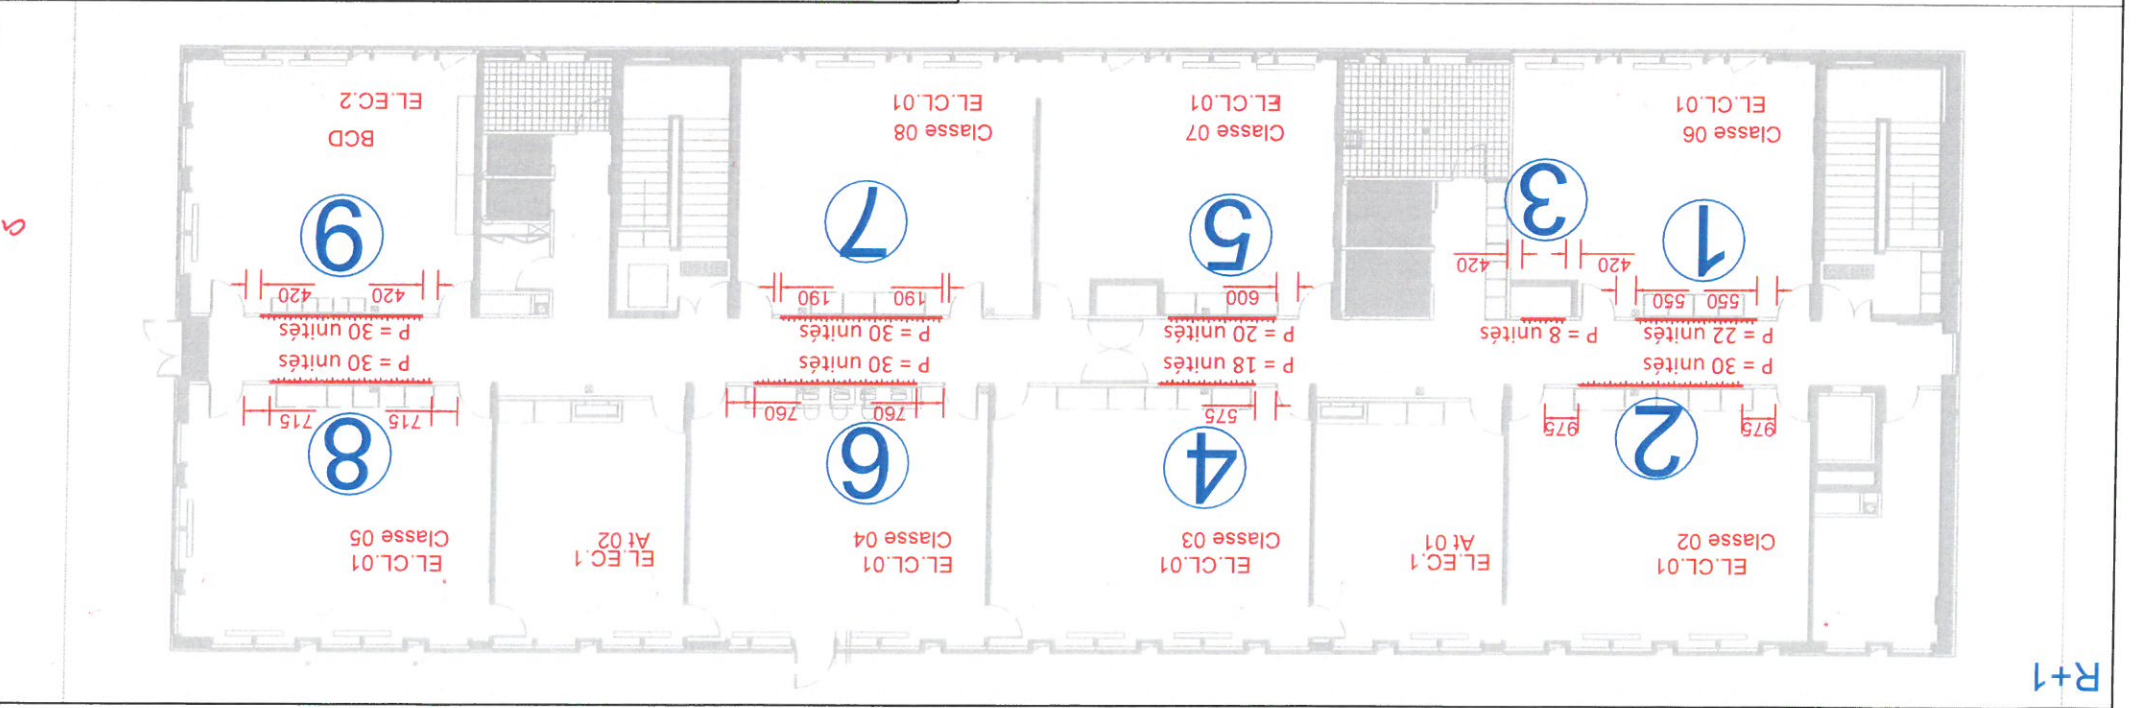



Projet:	Arche hall maternelle	DESIGNATEUR:	Julien Potier	DATE:	11/03/2019
Fichiers:	Groupe Scolaire ST CYR SYR LOIRE	ENTREPRISES:	PARTENR AGENCEMENTS	ECHELLE:	1/25
VERSION:	1.0	CODE:	0.3	FORMAT:	A3
		N° PLAN:	05		

PARTENR agencements
 54 Rue des Ormes
 Z.I Les Poujeaux
 37530 Nazellès Négron
 Tél: 02.47.23.48.48
 Fax: 02.47.23.48.49
 Courriel: contact@partenr.fr







f : Plancher lisse - M2.

e : A voir sur site + avec entreprise intermédiaires.

c = hsp: 2m 40.

d : Distance précise à définir sur site et avec entreprise Isocon et cegalec.

Tout les chants des panneaux font 1mm d'épaisseur

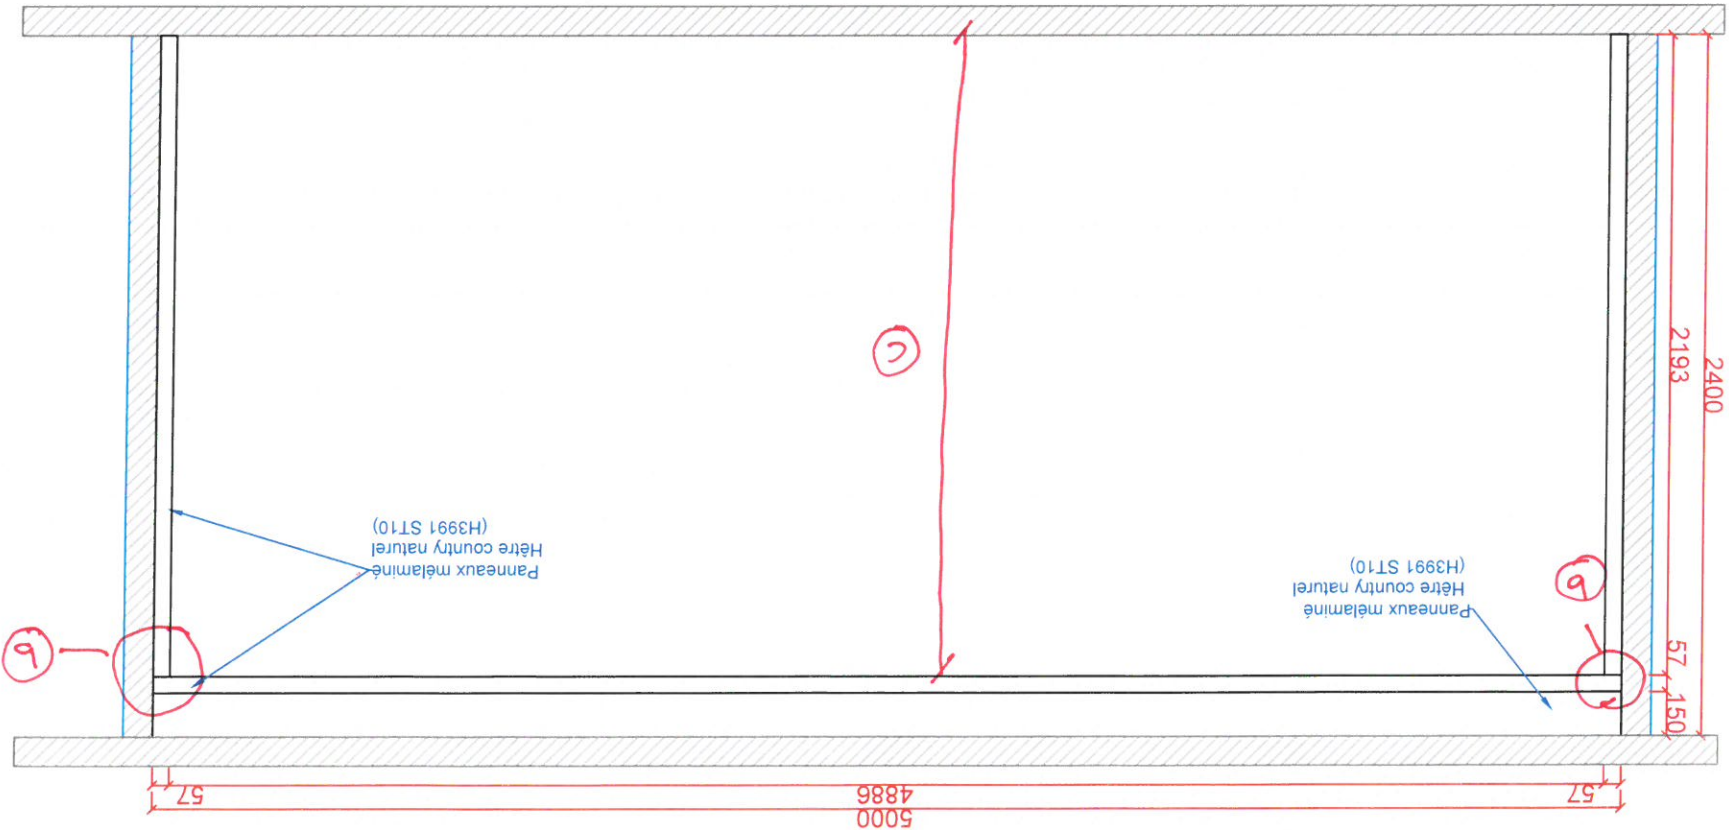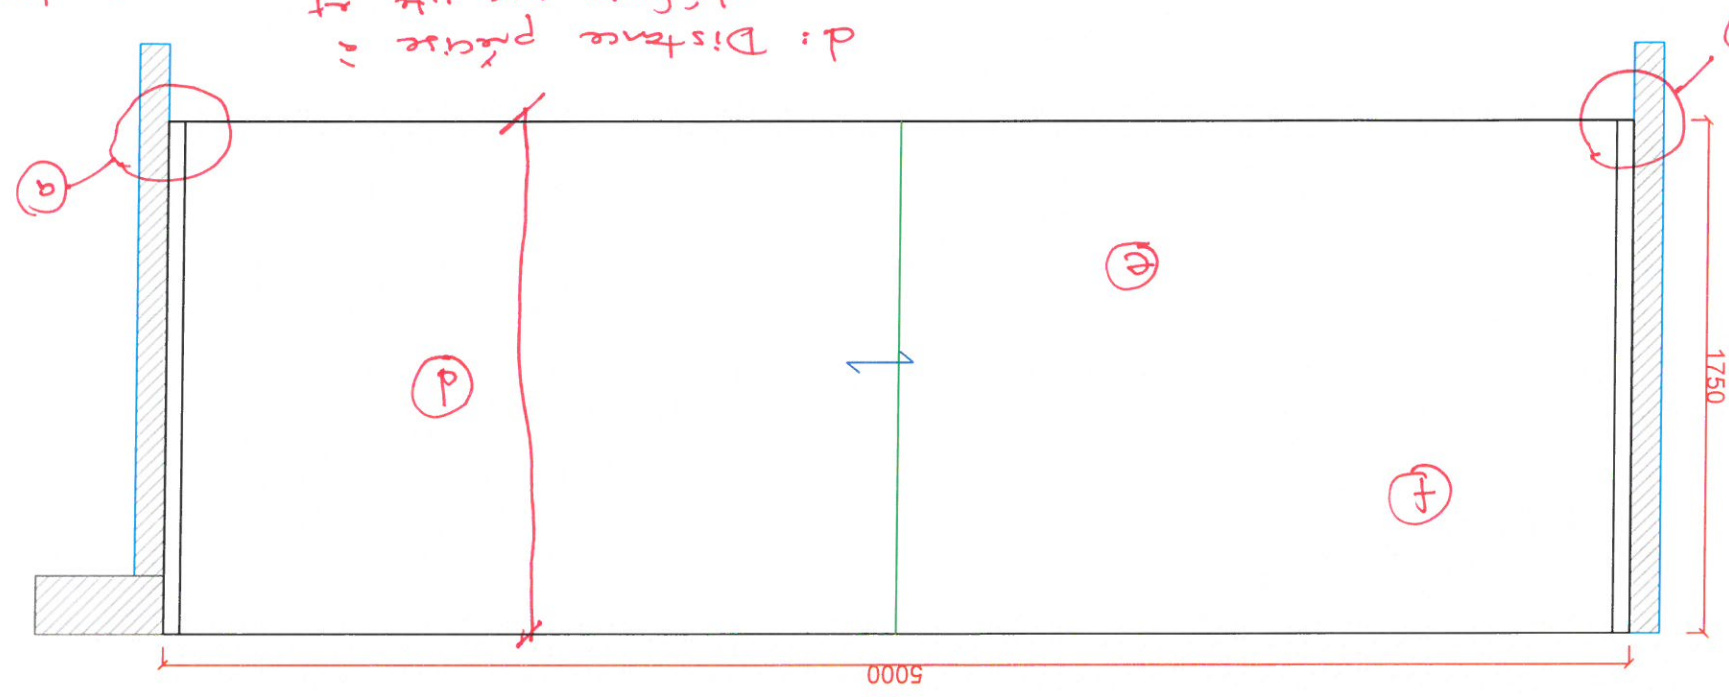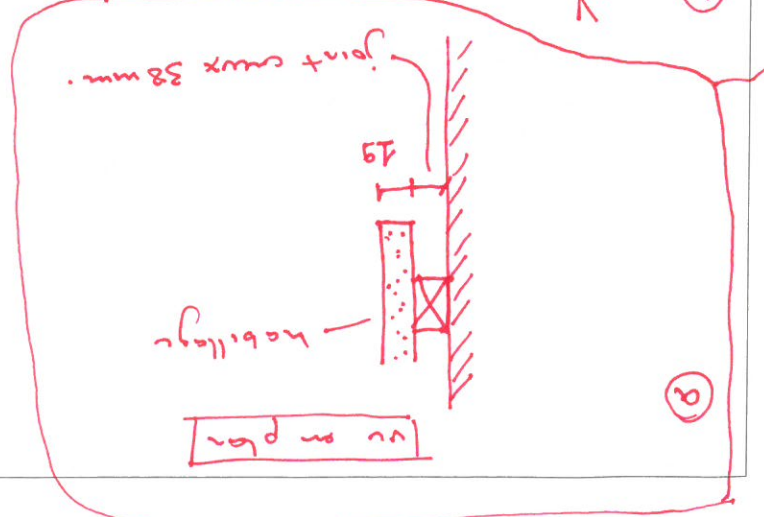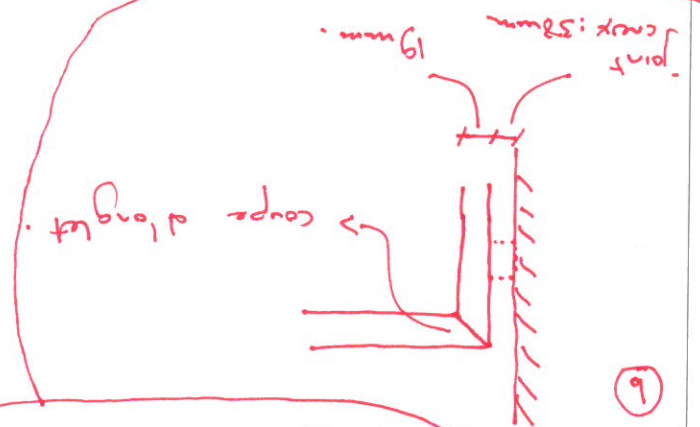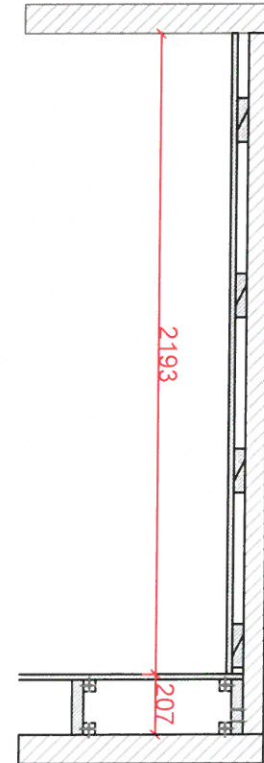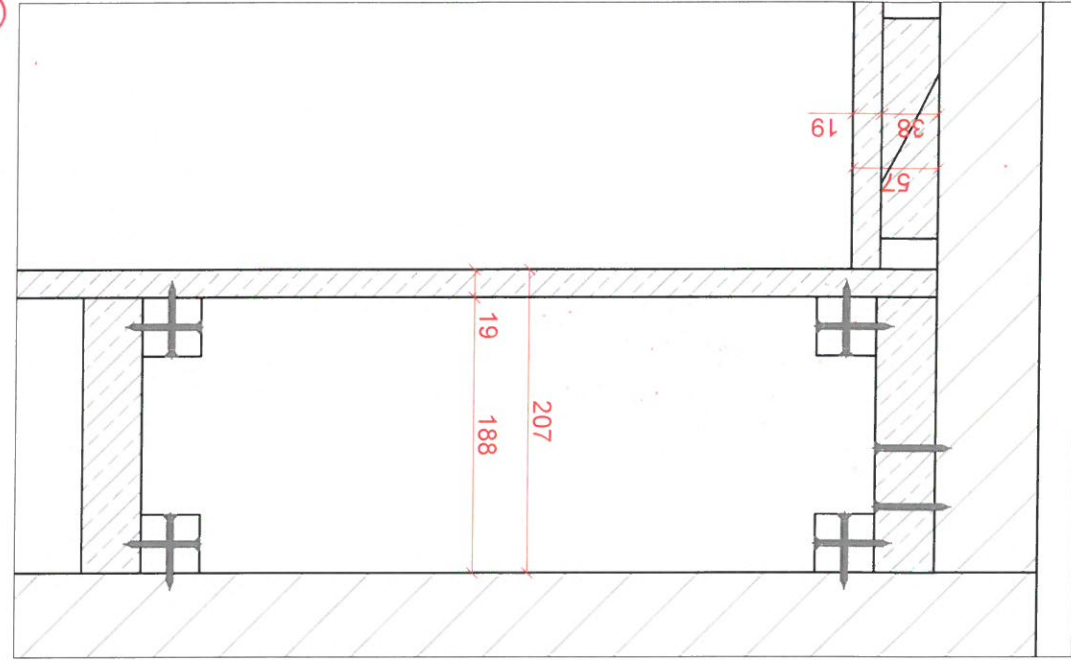

Panneaux mélaminé
 Hêtre country naturel
 (H3991 ST10)

Panneaux mélaminé
 Hêtre country naturel
 (H3991 ST10)





PARTEN-R
agencements
54 Rue des Ormes
Z.I. Les Poujeaux
37530 Nazelles Négron
Tél: 02.47.23.48.48
Fax: 02.47.23.48.49
Courriel: contact@parten.fr

Projet: Arche hall maternelle - Meuble Cache prise
Fichiers: Groupe Scolaire ST CYR SYR LOIRE
ENTREPRISES: PARTEN-R AGENCEMENTS
DESSINATEUR: Julien Pottier
DATE: 11/03/2019
N° PLAN: 06

VERSION: 1.0
CODE: 0.3bis
ECHELLE: 1/15
FORMAT: A3


Tout les chants des panneaux
font 1mm d'épaisseur

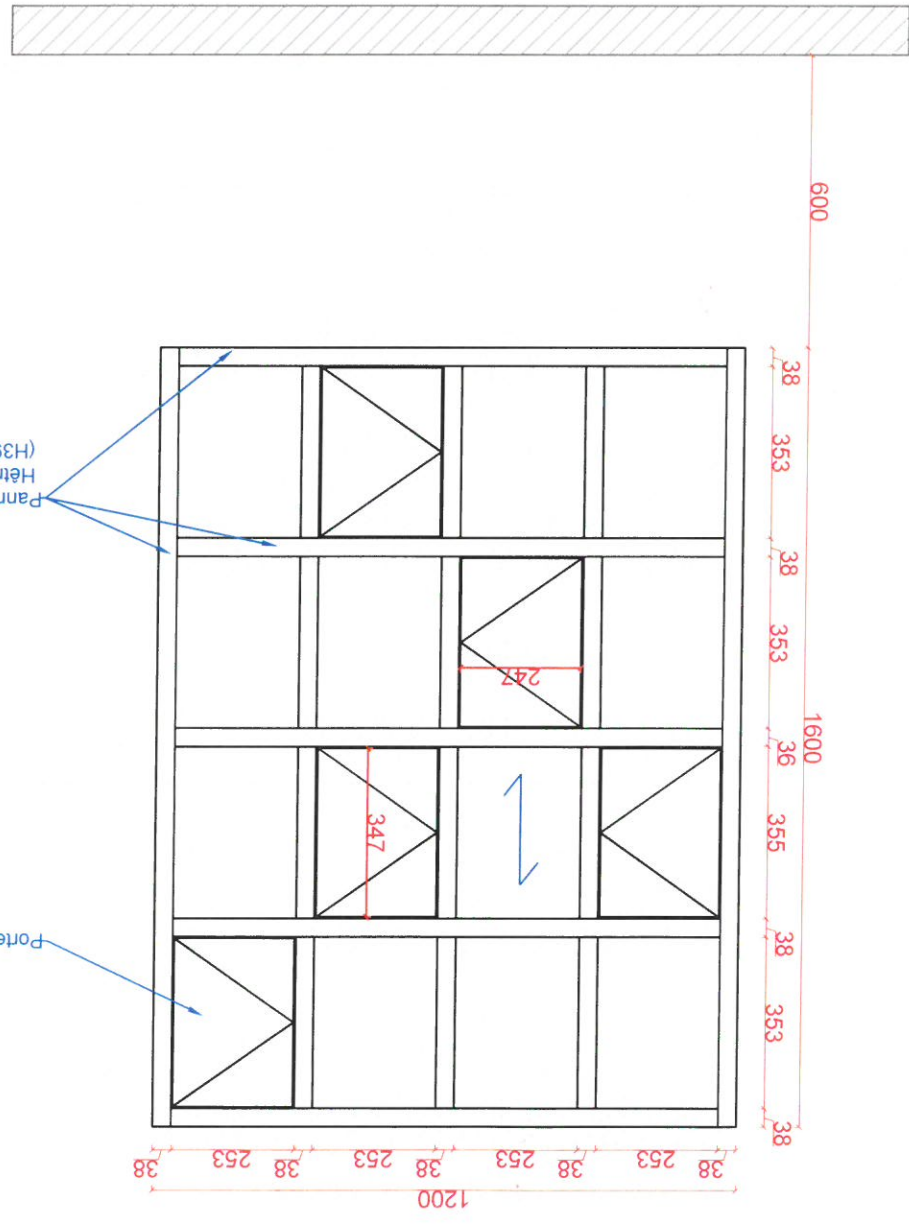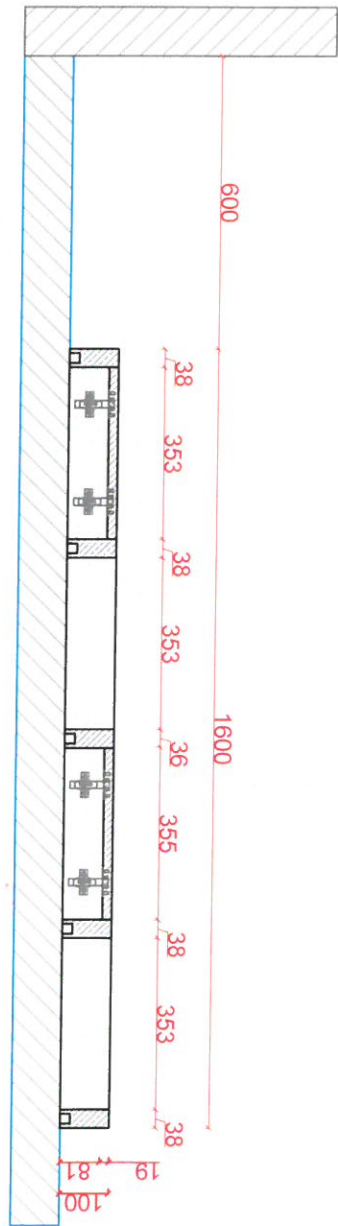

Panneaux mélaminé
Hêtre country naturel
(H3991 ST10)


Porte sur touche-lache

meuble à
supprimer.

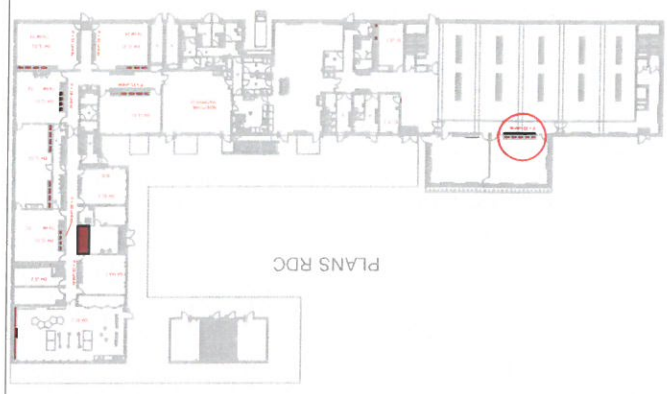


agencements 54 Rue des Ormes 37530 Nazellès Négron Tél: 02.47.23.48.48 Fax: 02.47.23.48.49 Courriel: contact@partenr.fr		Dessinateur: Julien Potier Date: 11/03/2019	N° PLAN: 07 Echelle: 1/20 Format: A3
Projets: Meuble salle de classe élémentaire Version: 1.0	Fichiers: Groupe Scolaire ST CYR SYR LOIRE Code: 0.4	Entreprises: PARTENR AGENCEMENTS	N° PLAN: 07 Echelle: 1/20 Format: A3

Tout les chants des panneaux
font 1mm d'épaisseur

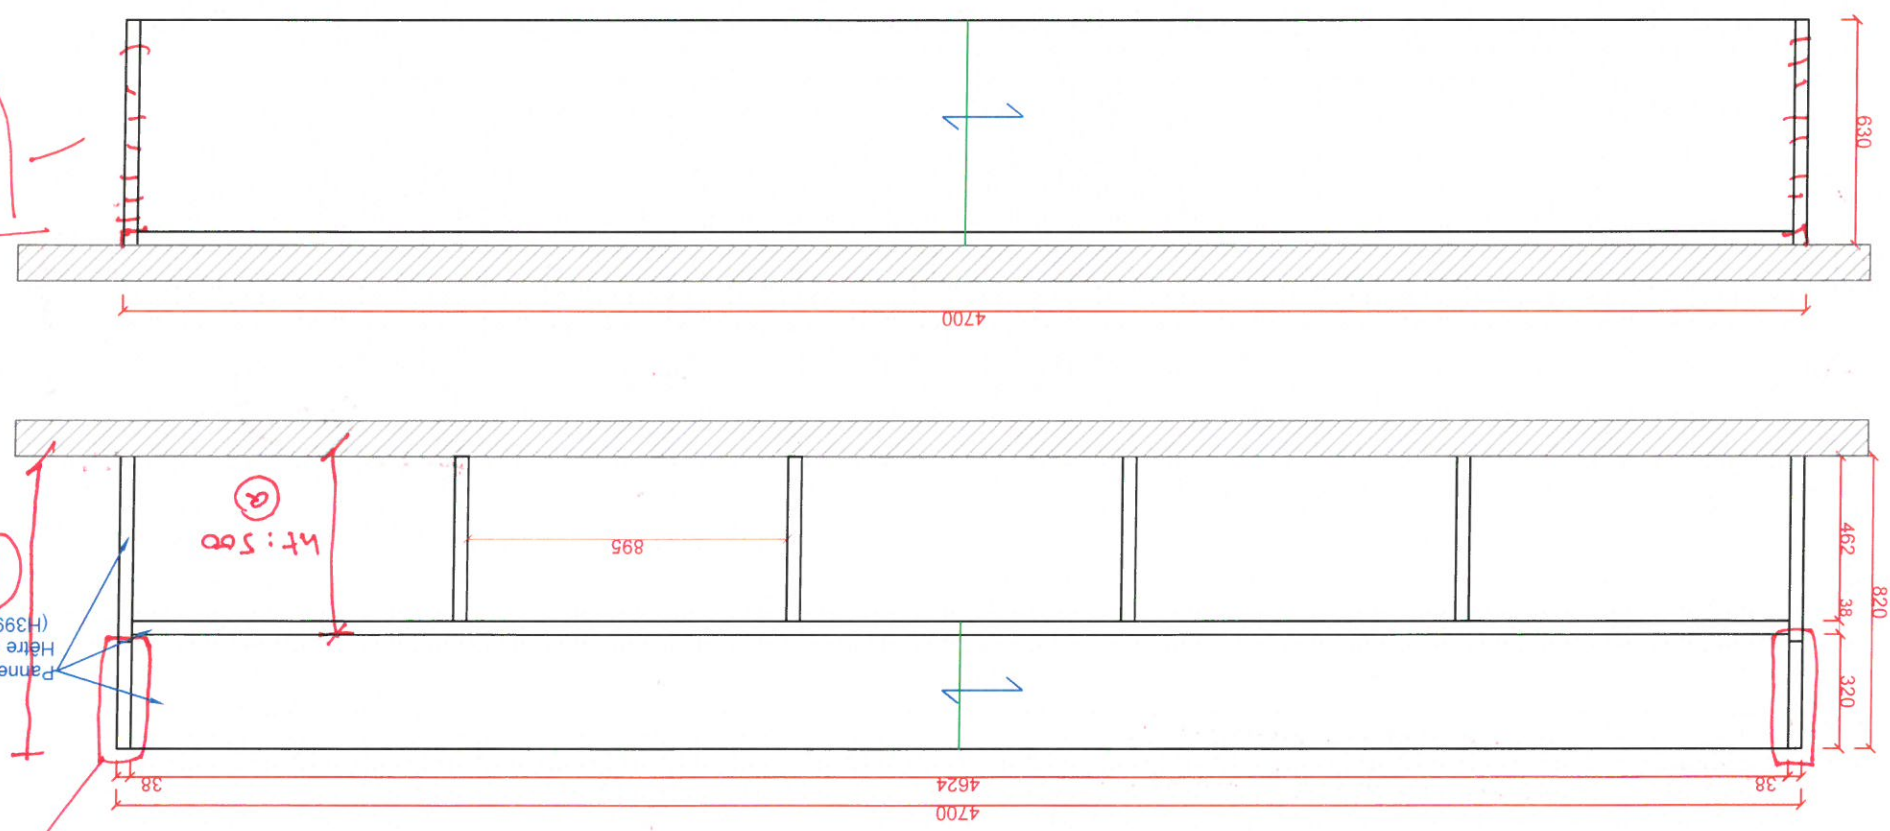

- Point à faire pour soit:
La forêt.
Intégrer au tableau dans
le pied de meuble
- Pour la plinthe après
pose meuble (à voir
en peinture...).

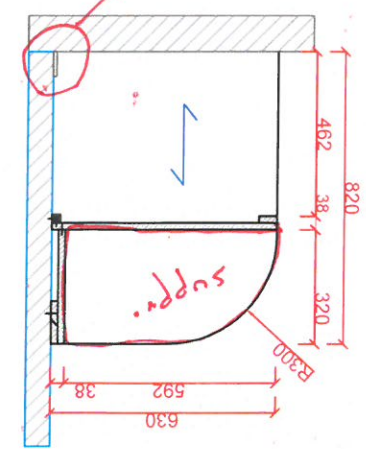

Rongeur / égrappe murale =
rajouter (en cours).

Mur béton.

Détail AA
Eg 8

Whistlers.





At plan de travail

Dimension à vérifier sur
site.

b ou

Supprime
l'ajout
avant
(conservé
uniquement
pour
point
à voir)
Panneaux mélaminés
(H3991 ST10)
Hêtre country naturel

Projet: Meuble ordinateur + cache gainie (Passage CVC)		Fichiers: Groupe Scolaire ST CYR SYR LOIRE		ENTREPRISES: PARTEN'R AGENCEMENTS		DESSINATEUR: Julien Potier DATE: 11/03/2019 N° PLAN: 08	
VERSION: 1.0		CODE: 0.5		ECHELLE: 1/20 FORMAT: A3			

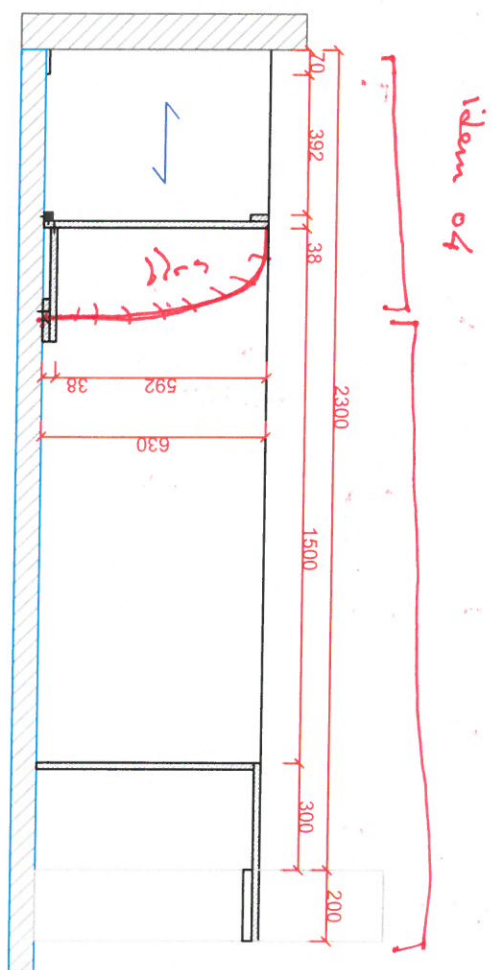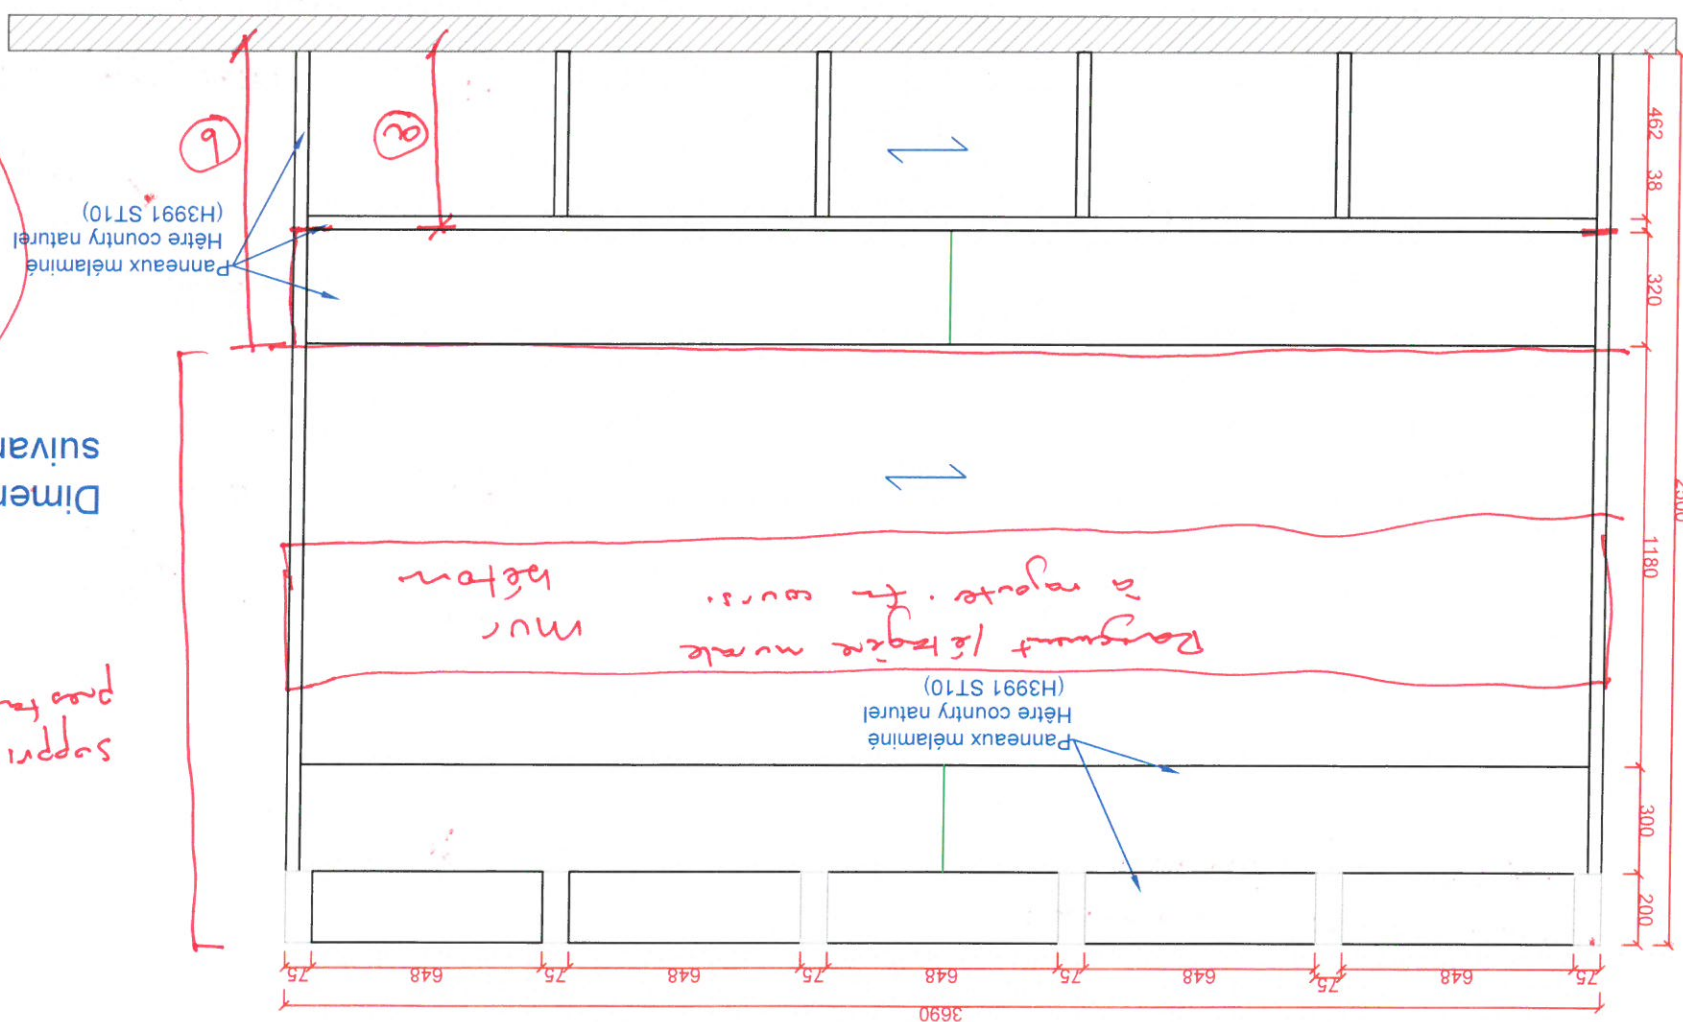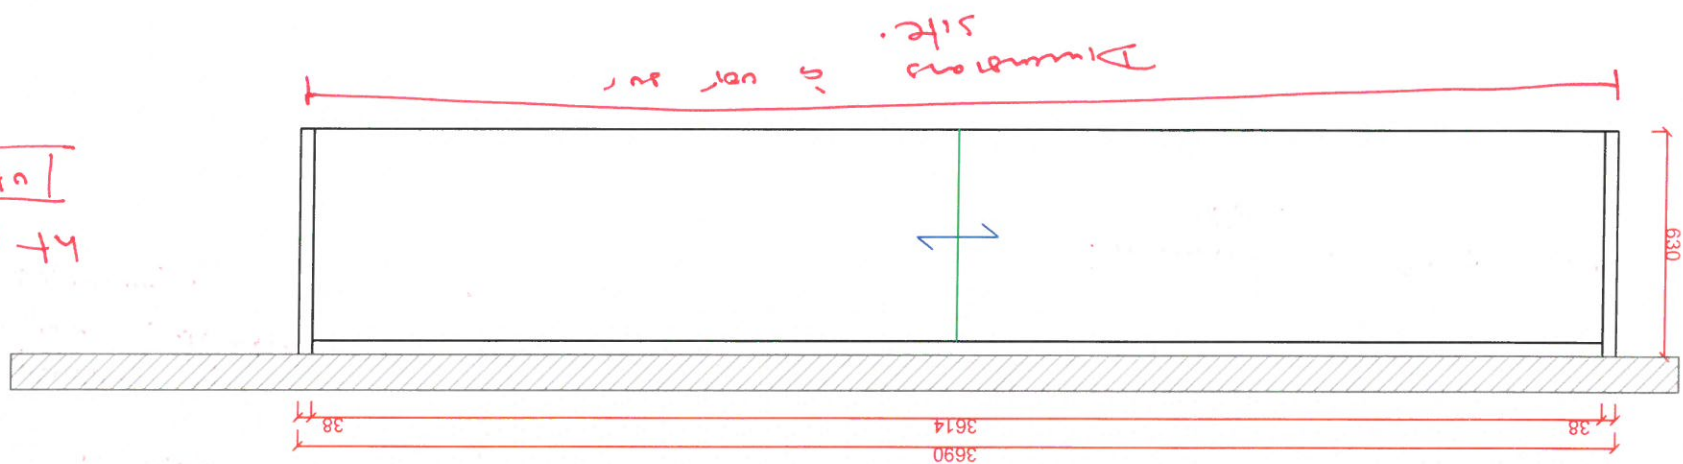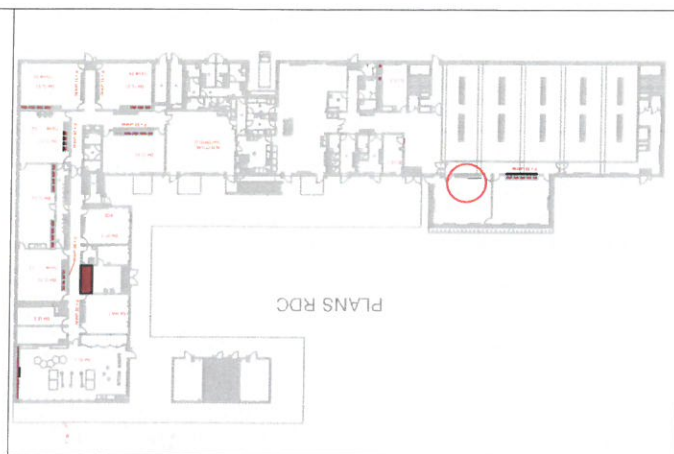




mur
héton

Panneaux melamine
Hêtre country naturel
(H3991 ST10)

Panneaux mélamine
Hêtre country naturel
(H3991 ST10)

Dimension à confirmer
suivant prise de côte

Detail
AA.



Tout les chants des panneaux
font 1mm d'épaisseur






agencements
PARTEN-R
54 Rue des Ormes
Z.I. Les Poulaux
37530 Nazellès Négron
Tél: 02.47.23.48.48
Fax: 02.47.23.48.49
Courriel: contact@partenr.fr

Projet:	Meuble Salle des maîtres
Fichiers:	Groupe Scolaire ST CYR SVR LOIRE
ENTREPRISES:	PARTENR AGENCEMENTS
DESSINATEUR:	Julien Potier
DATE:	11/03/2019
N° PLAN:	09
VERSION:	1.0
CODE:	0.6
ECHELLE:	1/25
FORMAT:	A3


Tout les chants des panneaux
font 1mm d'épaisseur

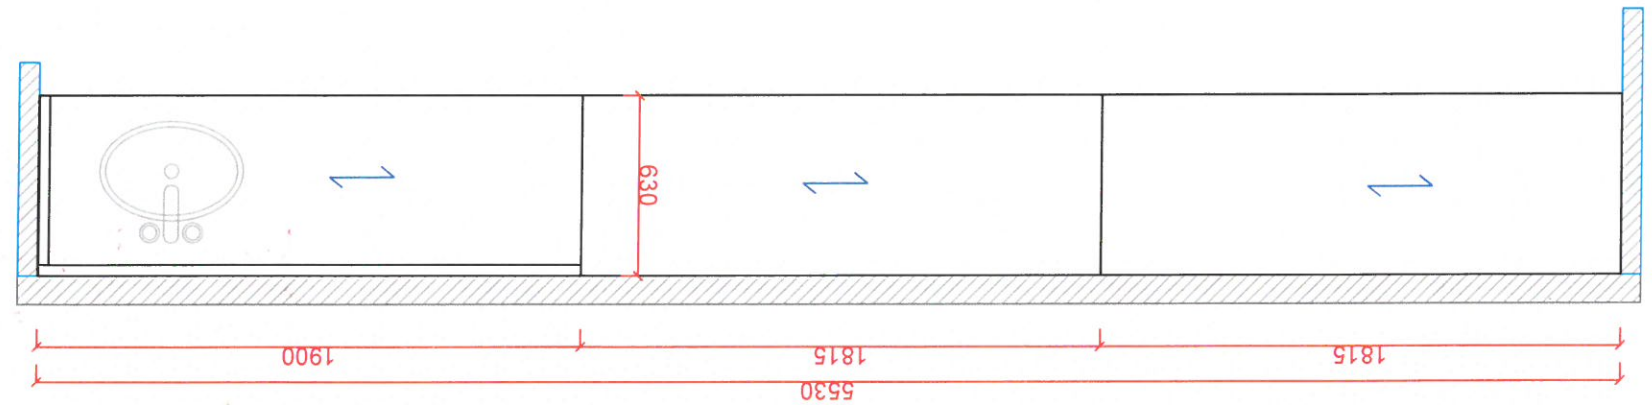






ht - plan de travail : 85 - ok.

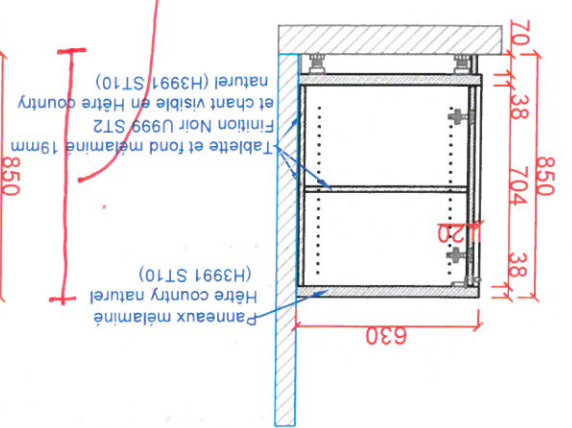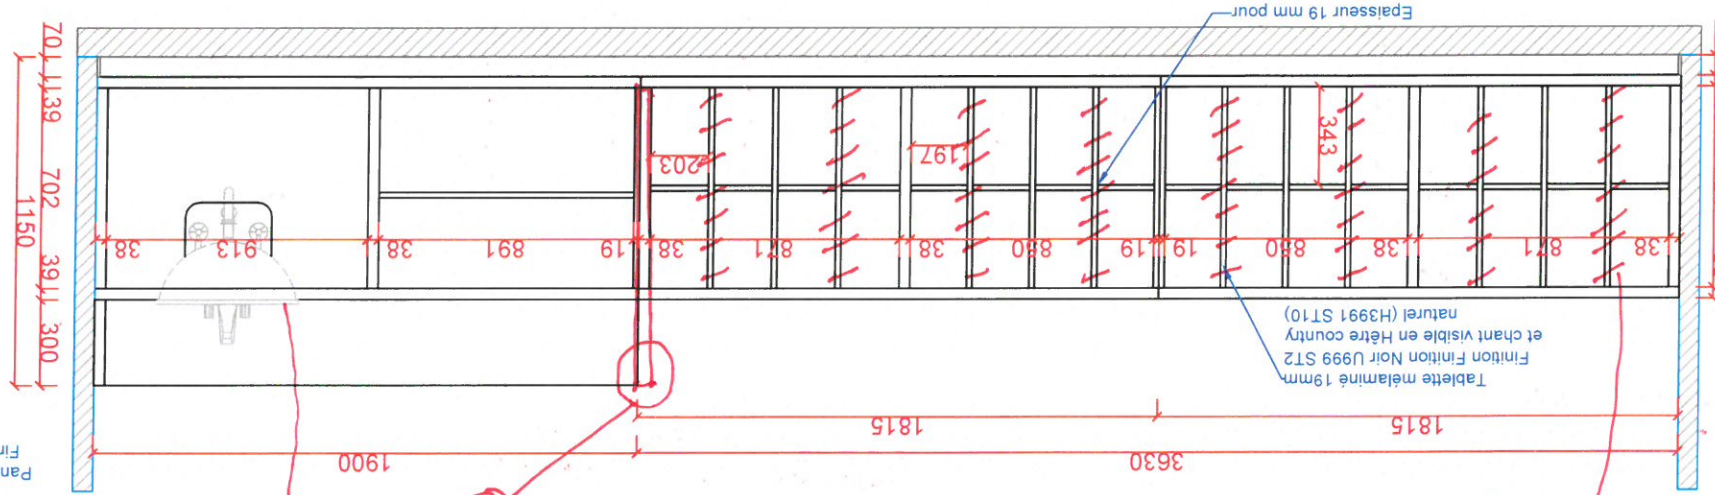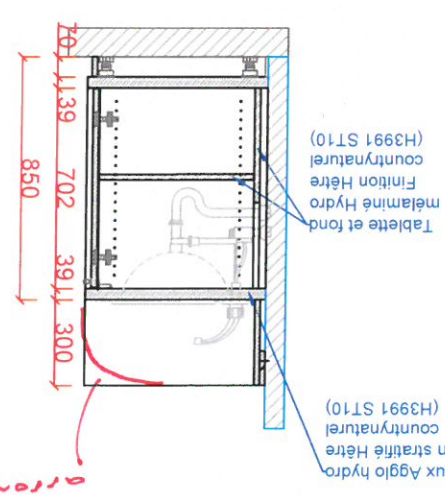

panneau hydro arrondi pour ferme espace 'eau'.

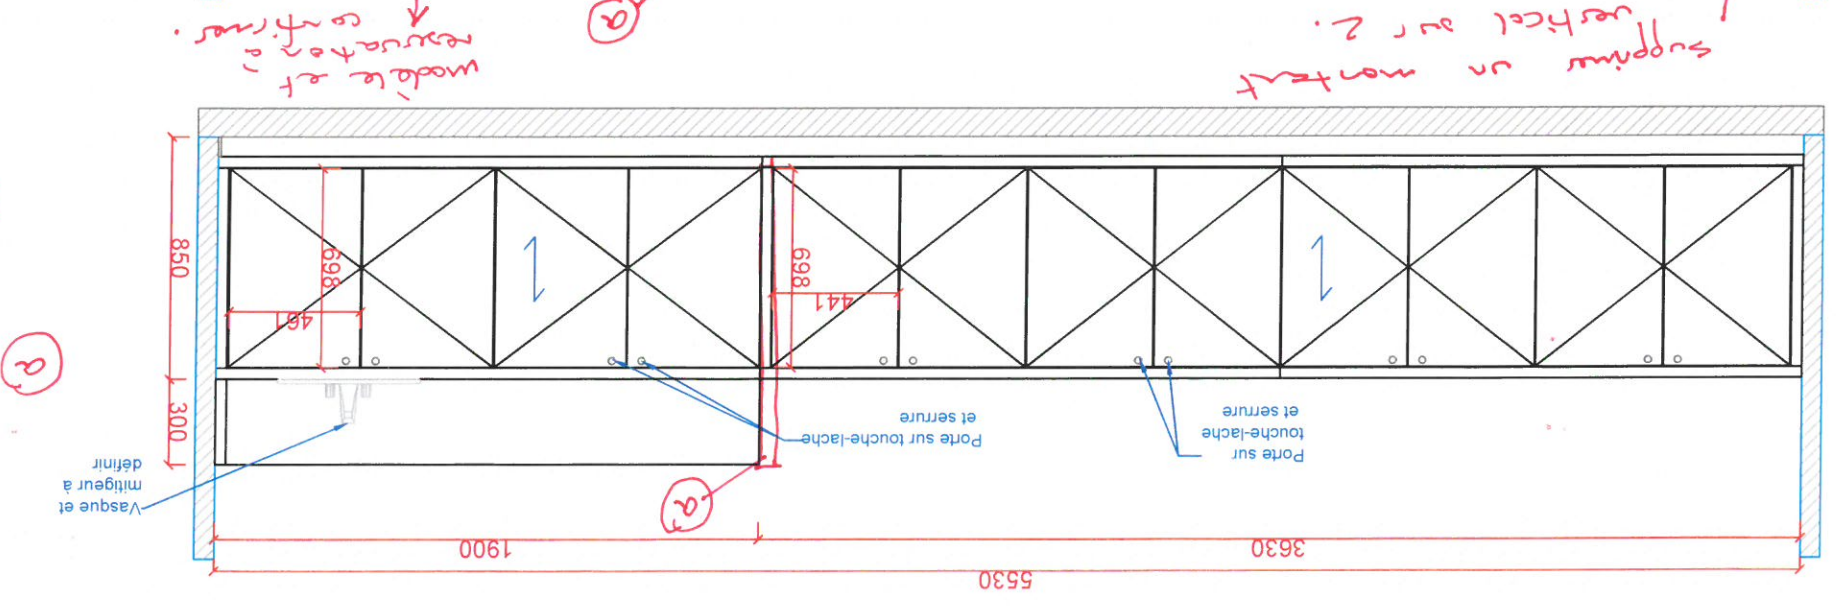

supprimer un montant vertical sur 2.

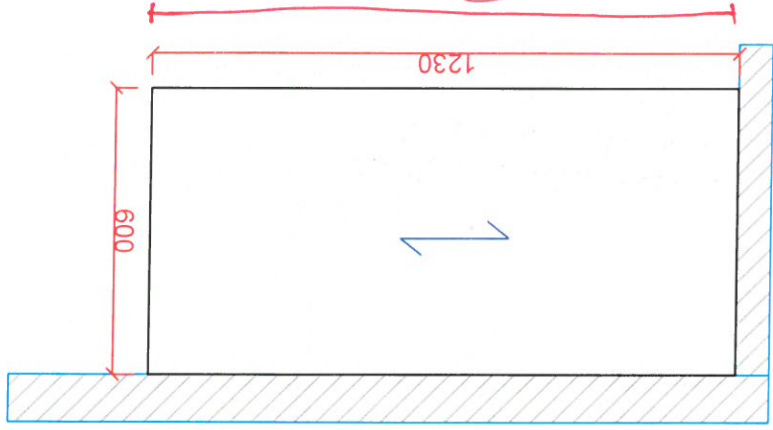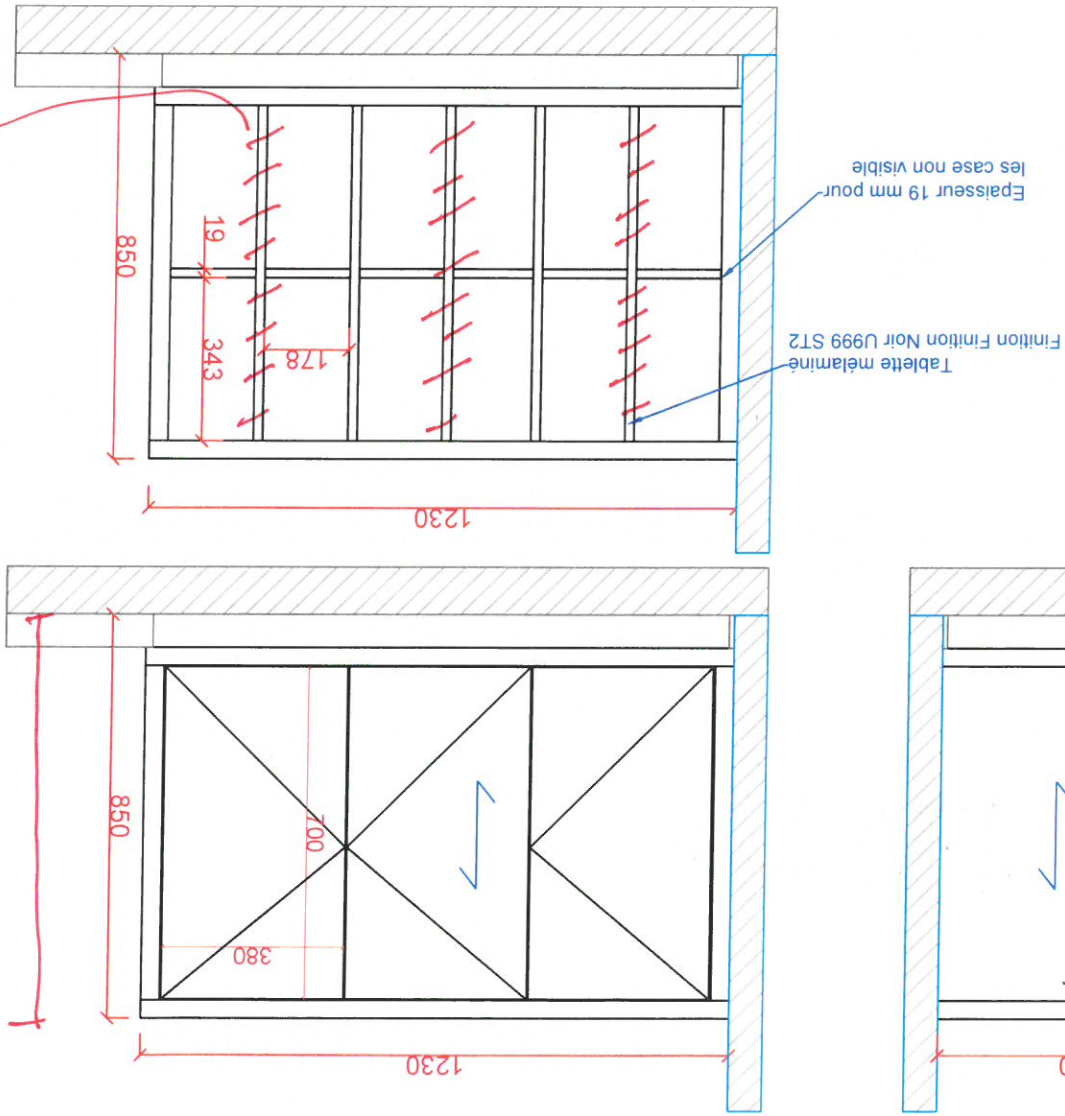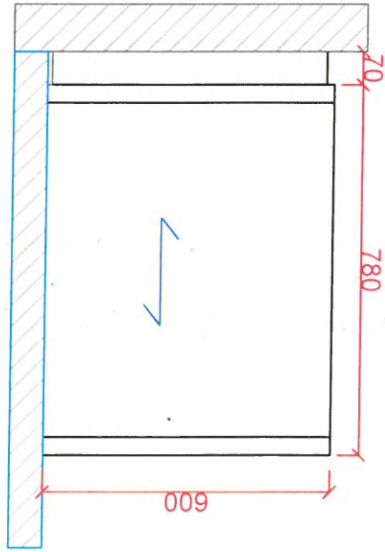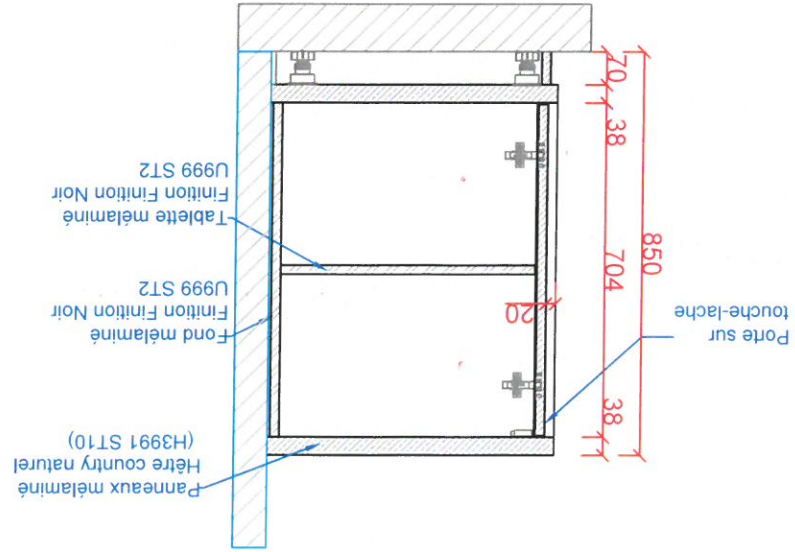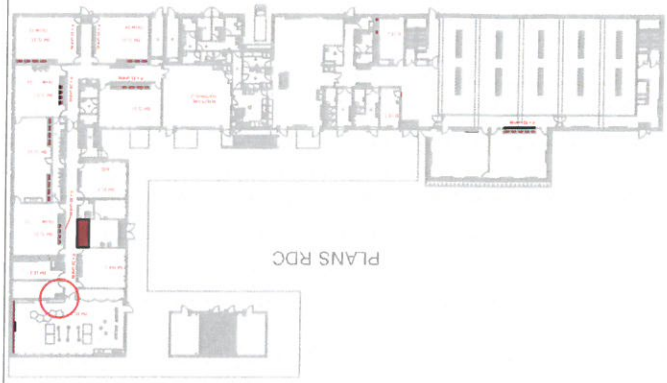


Tout les chants des panneaux font 1mm d'épaisseur

2.
verticaliser
ou
supprimer
Mt ple de
travail:
85 - 82

PARTEN-R
agencements

54 Rue des Ormes
Z.I Les Pouléaux
37530 Nazellès Négren
Tél: 02.47.23.48.48
Fax: 02.47.23.48.49
Courriel: contact@partenr.fr


Projet:	Meuble ATSEM
Fichiers:	Groupe Scolaire ST CYR SVR LOIRE
ENTREPRISES:	PARTEN-R AGENCEMENTS
DESSINATEUR:	Julien Potier
DATE:	11/03/2019
N° PLAN:	11
VERSION:	1.0
CODE:	0.7
ECHELLE:	1/15
FORMAT:	A3

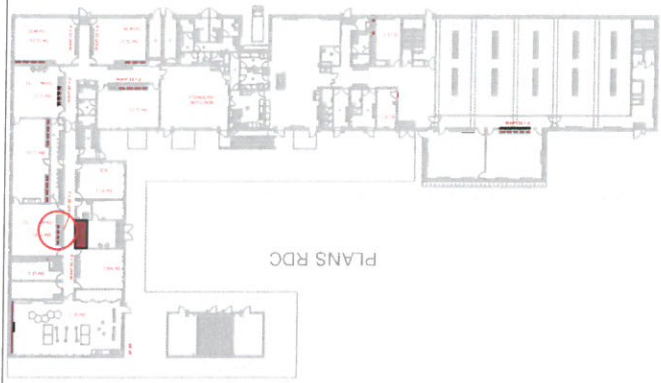




parten agencements
54 Rue des Ormes
Z.I Les Poujeaux
37530 Nazellès Négren
Tél: 02.47.23.48.48
Fax: 02.47.23.48.49
Courriel: contact@parten.fr

Projet:	Meuble salle de classe maternelle
Fichiers:	Groupe Scolaire ST CYR SYR LOIRE
ENTREPRISES:	PARTEN R AGENCEMENTS
DATE:	11/03/2019
N° PLAN:	12
VERSION:	1.0
CODE:	0.8
ECHELLE:	1/20
FORMAT:	A3

Tout les chants des panneaux
font 1mm d'épaisseur

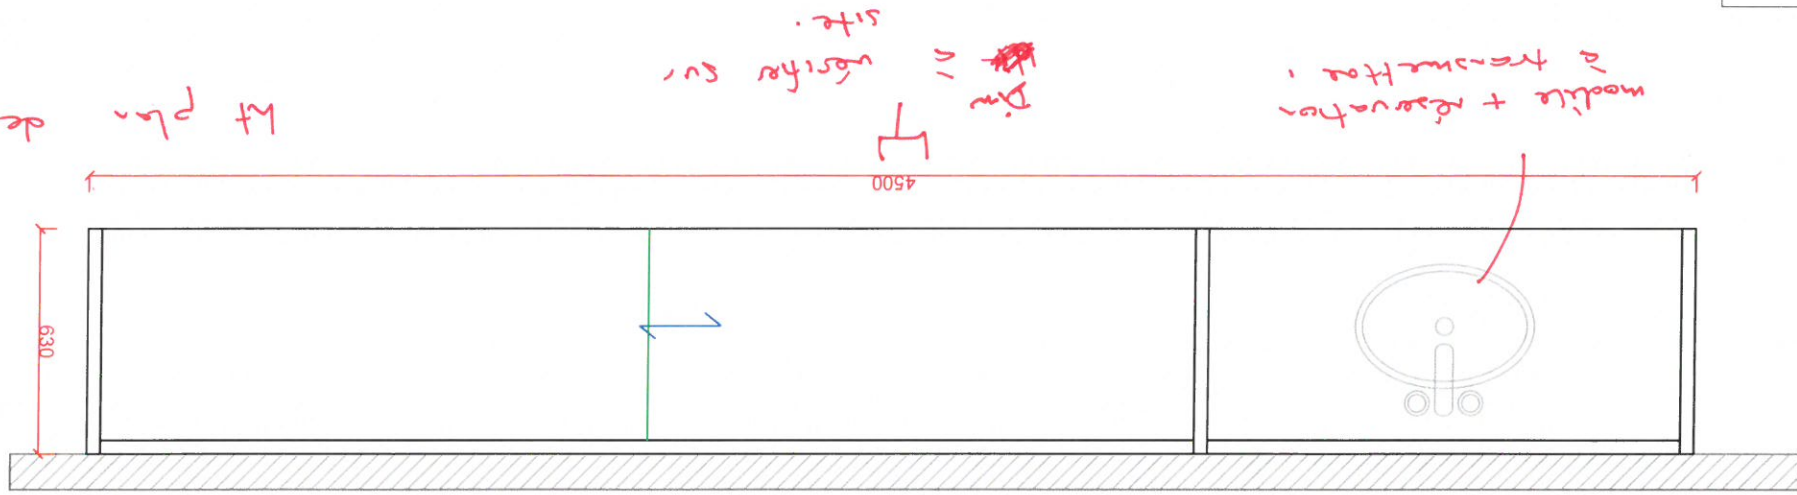

Mt plan de travail: 500mm

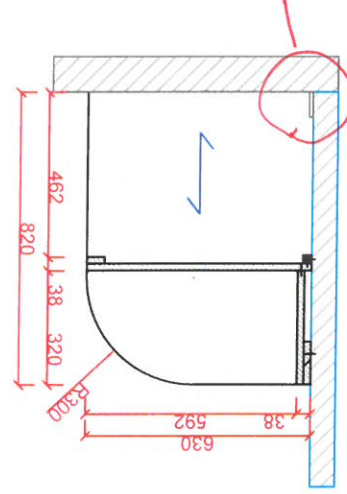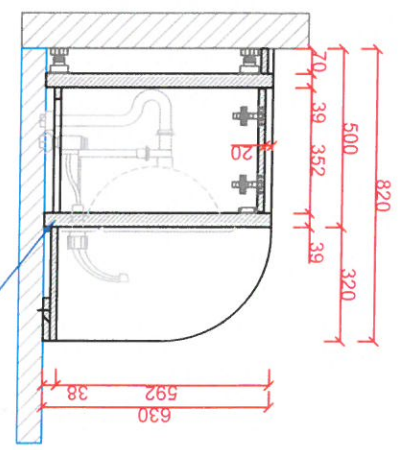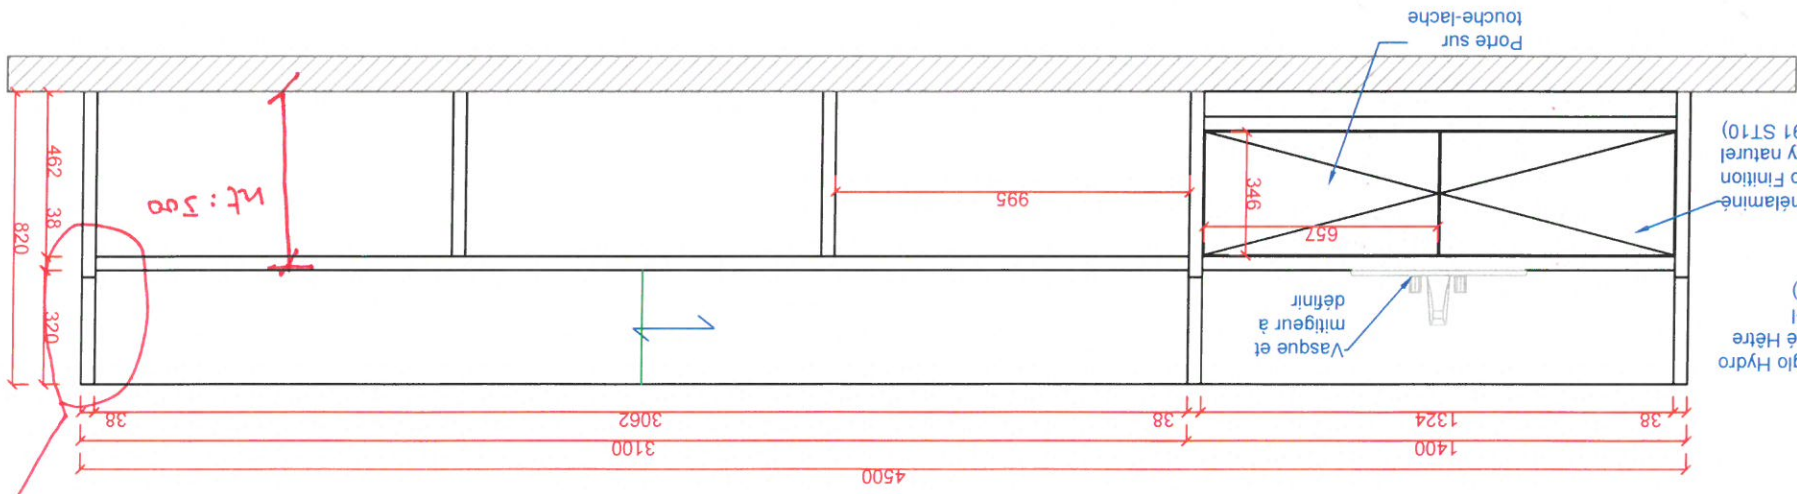

Rangement / étagère murale
à reporter - en cours -
mur béton.

Détail A4.







PARTEN agencements
54 Rue des Ormes
Z.I Les Pajoux
37530 Nazellès Négren
Tél: 02.47.23.48.48
Fax: 02.47.23.48.49
Courriel: contact@parten.fr

Projet:	Meuble salle de classe maternelle
Fichiers:	Groupe Scolaire ST CYR SYR LOIRE
ENTREPRISES:	PARTEN/R AGENCEMENTS
DESSINATEUR:	Julien Potier
DATE:	11/03/2019
N° PLAN:	15
VERSION:	1.0
CODE:	0.8 bis4
ECHELLE:	1/20
FORMAT:	A3

Tout les chants des panneaux
font 1mm d'épaisseur

Remarque - idem p. précédente.

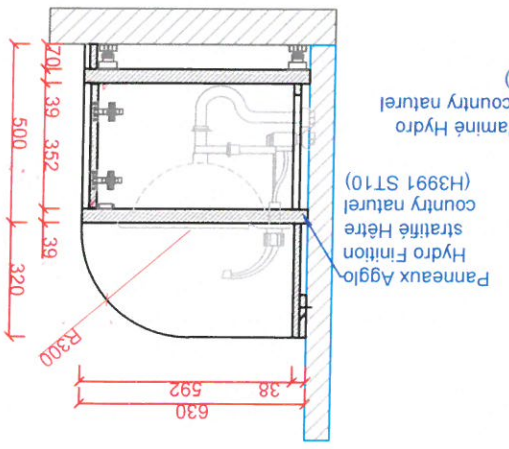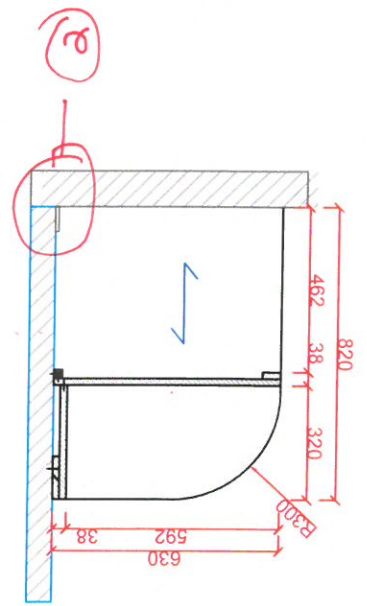
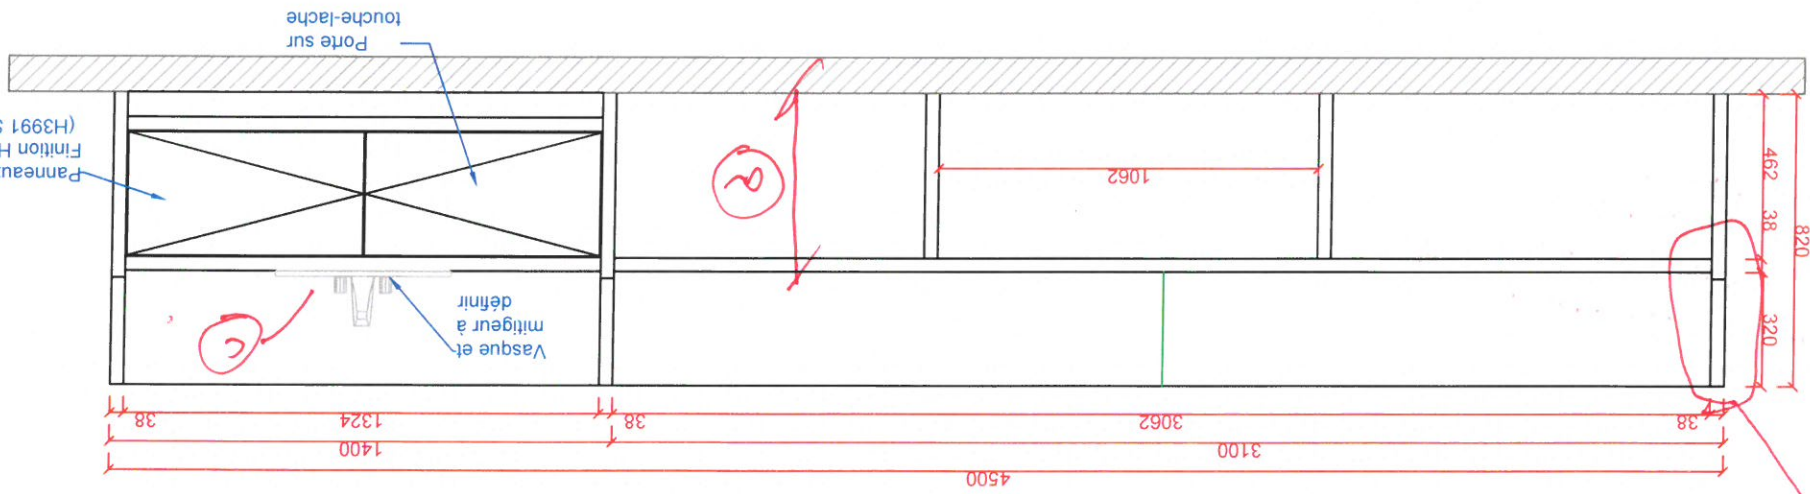
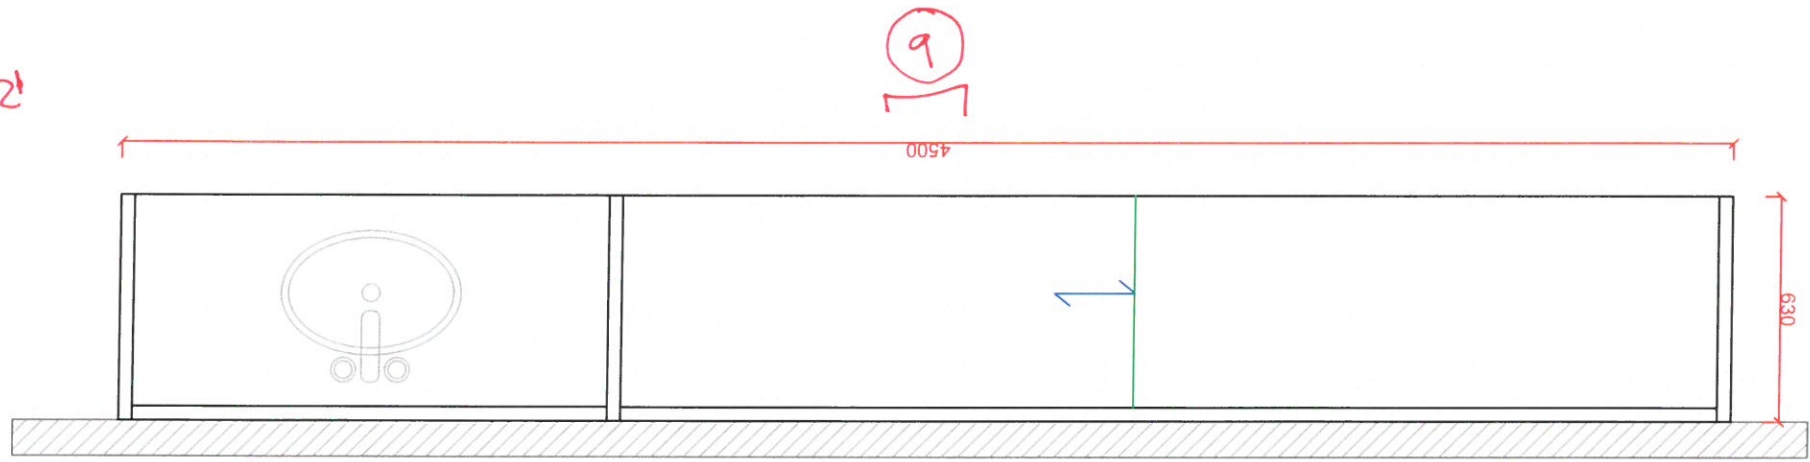


mur béton

2x21/44



Quantités 2 unités

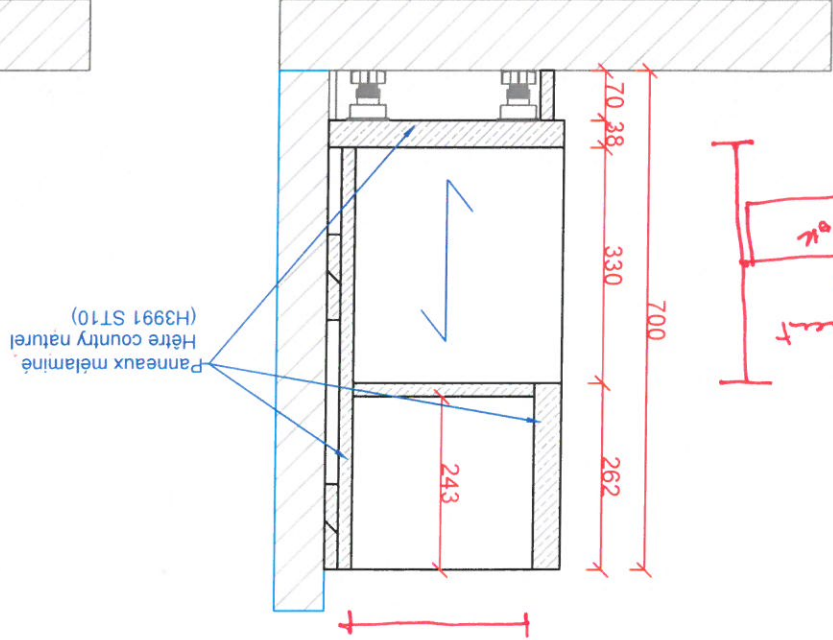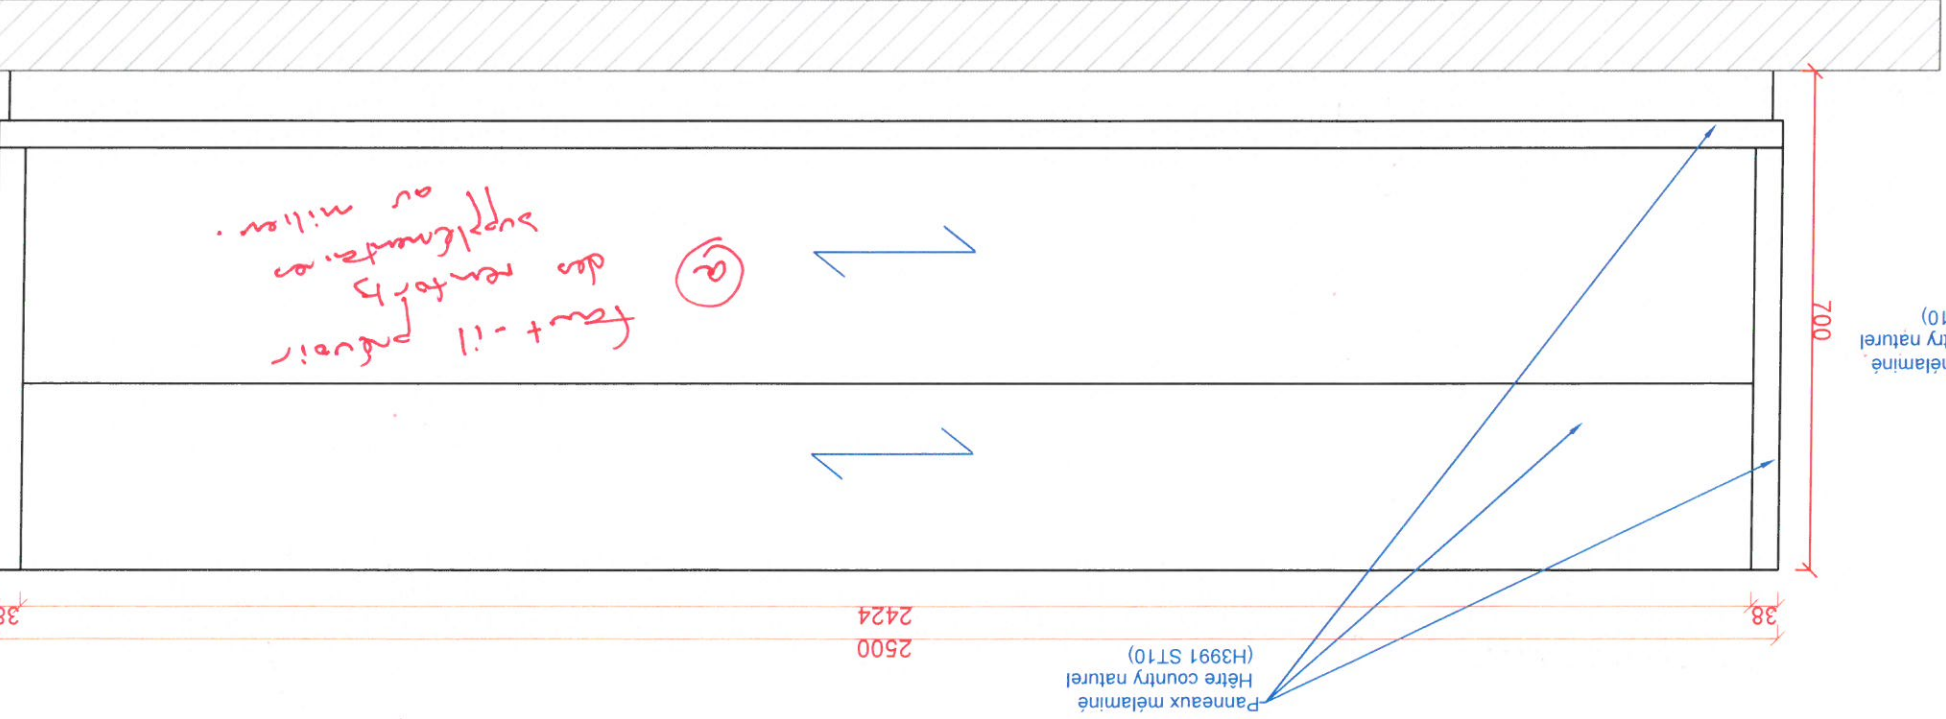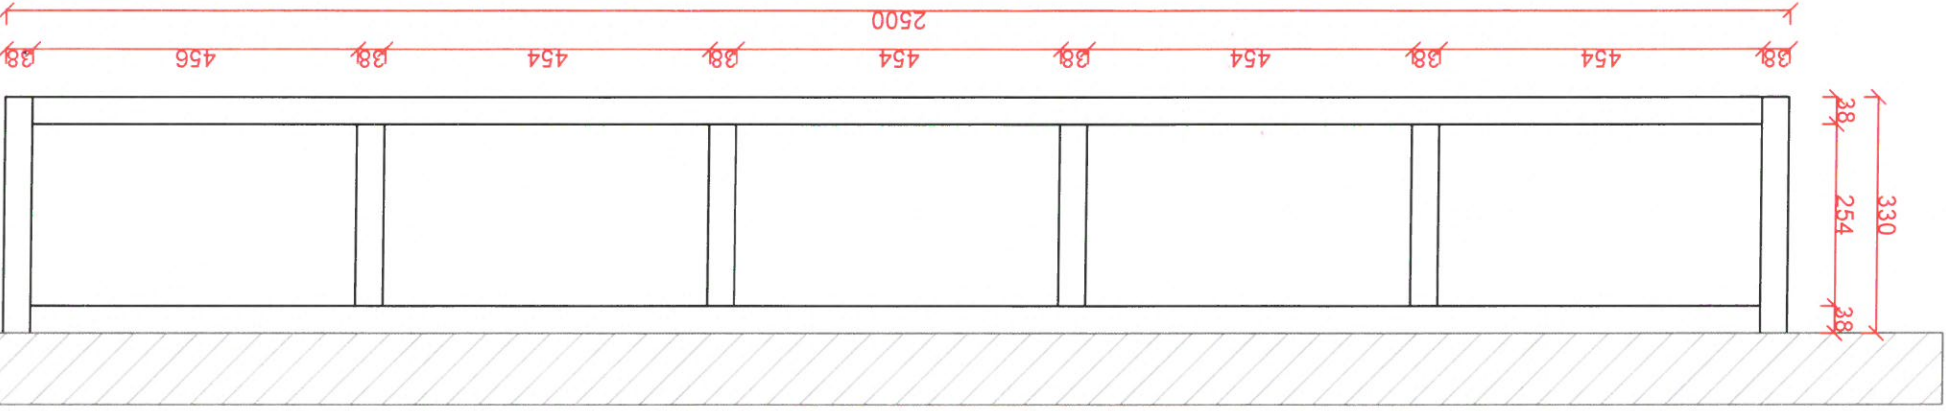


Regarder
BD
OK

la largeur :

Projet: Meuble garderie / BCD		Fichiers: Groupe Scolaire ST CYR SYR LOIRE	
ENTREPRISES: PARTEN'R AGENCEMENTS		Echelle: 1/10	
DATE: 11/03/2019		N° PLAN: 16	
DESSINATEUR: Julien Potier		VERSION: 1.0	
54 Rue des Ormes Z.I Les Poujeaux 37530 Nazellès Négren Tél: 02.47.23.48.48 Fax: 02.47.23.48.49 Courriel: contact@partenr.fr		CODE: 0.9 bis	
PARTEN'R agencements		FORMAT: A3	

Tout les chants des panneaux
font 1mm d'épaisseur

fait-il prévoir
des renforts
supplémentaires
ou non.

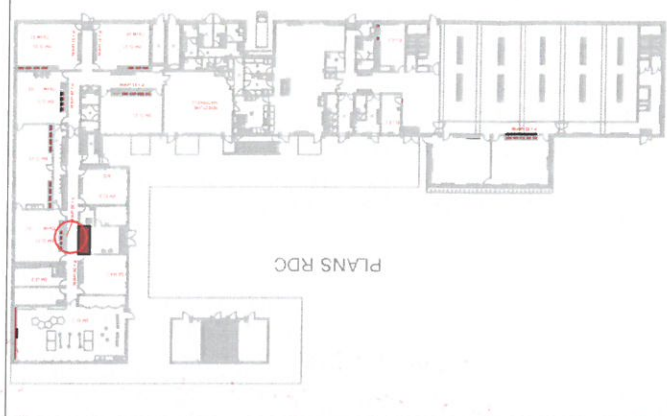

g - conserve alignement.

Projet: Niche/Banc/Casier couloir		Fichiers: Groupe Scolaire ST CYR SYR LOIRE		ENTREPRISES: PARTEN'R AGENCEMENTS		DESSINATEUR: Julien Potier		DATE: 11/03/2019	N° PLAN: 17
VERSION: 1.0		CODE: 0.10		ECHELLE: 1/15		FORMAT: A3			



agencements

PARTEN'R

54 Rue des Ormes
37530 Nazellès Négron
Z.I Les Poulleaux
Tél: 02.47.23.48.48
Fax: 02.47.23.48.49
Courriel: contact@partenr.fr

Tout les chants des panneaux font 1mm d'épaisseur

- a hauteur assise : whissaw
- b ht patère : whick
- c ht patère : whissaw
- d ht dossier : (aligner à trait de banche) : Assis modulaire

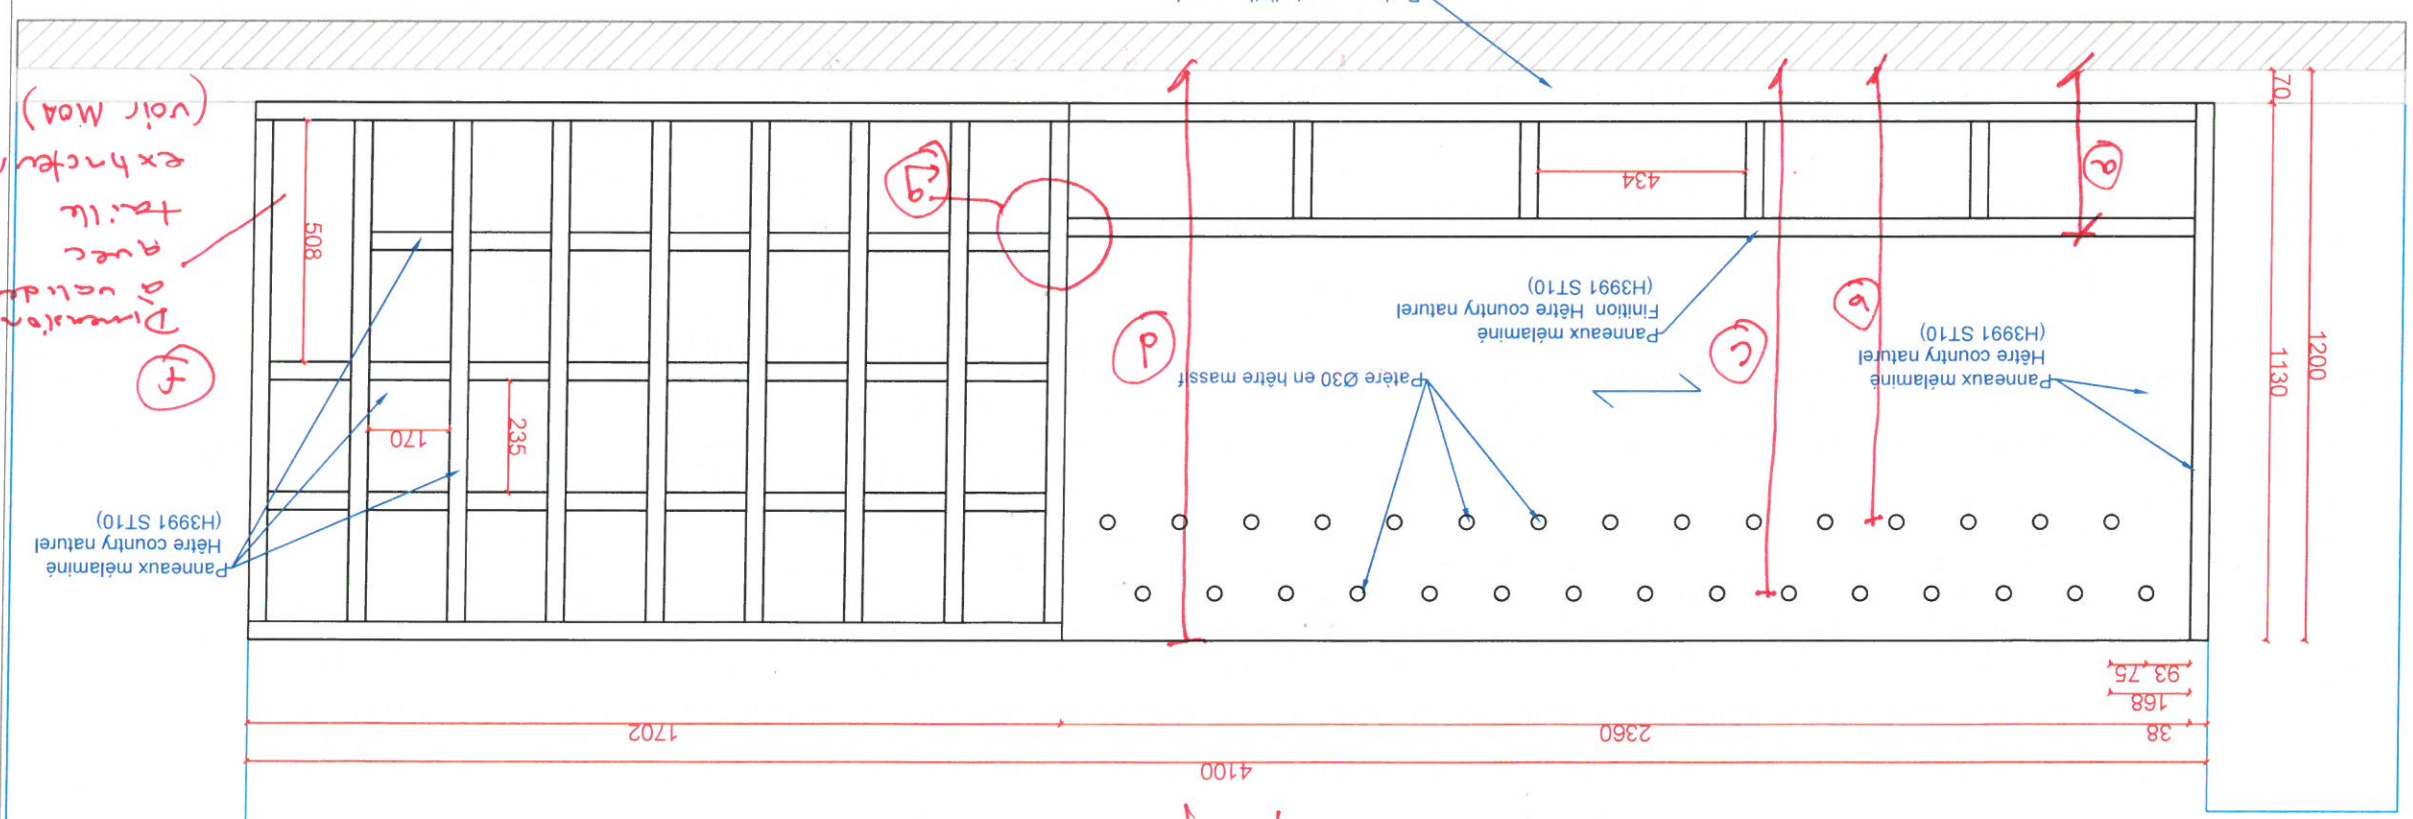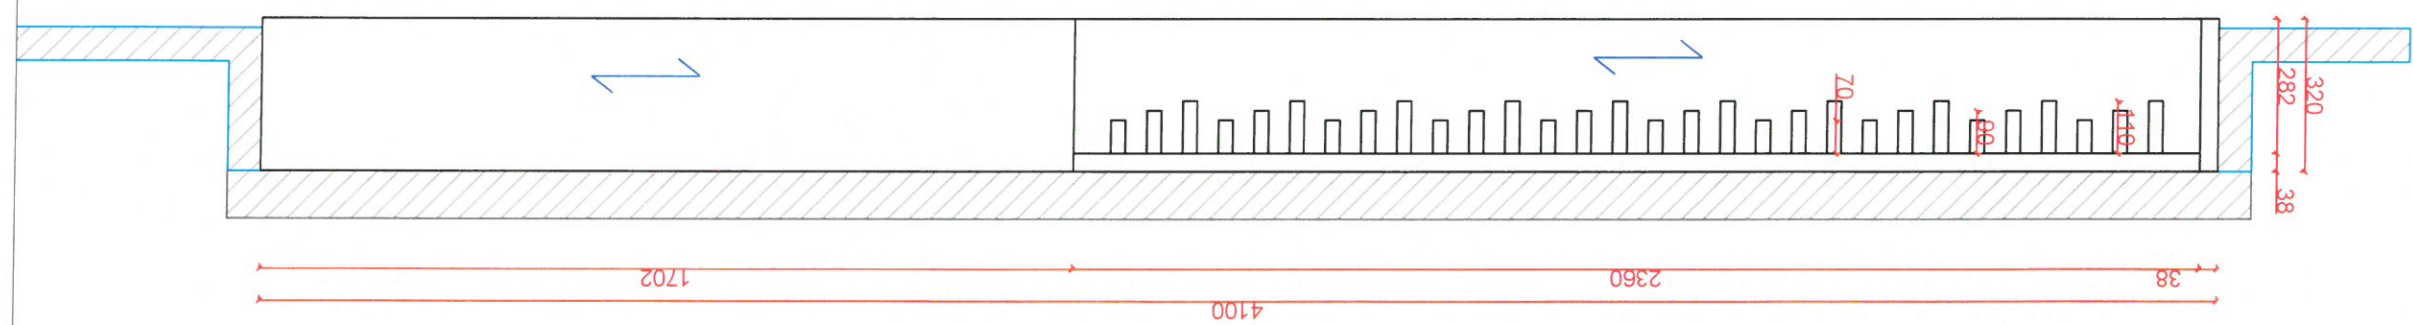

Dimension à valider avec l'architecte (voir M04)

taille

exhauteur

Patère Ø30 en hêtre massif

Panneaux mélaminé Hêtre country naturel (H3991 ST10)

Panneaux mélaminé Hêtre country naturel (H3991 ST10)

a côté à prendre sur site



agencements
PARTEN-R

54 Rue des Ormes
37530 Nazellès Négron
Z.I Les Poujeaux
Tél: 02.47.23.48.48
Fax: 02.47.23.48.49
Courriel: contact@partenr.fr

Projet: Niche/Banc/Casier couloir

Fichiers: Groupe Scolaire ST CYR SYR LOIRE

ENTREPRISES: PARTEN-R AGENCEMENTS

DESSINATEUR: Julien Potier

VERSION: 1.0

CODE: 0.10bis2

ECHELLE: A3

N° PLAN: 19

DATE: 11/03/2019

Tout les chants des panneaux
font 1mm d'épaisseur






- e:

sur site
- f:

voir mod. existant

g - coupe alignement

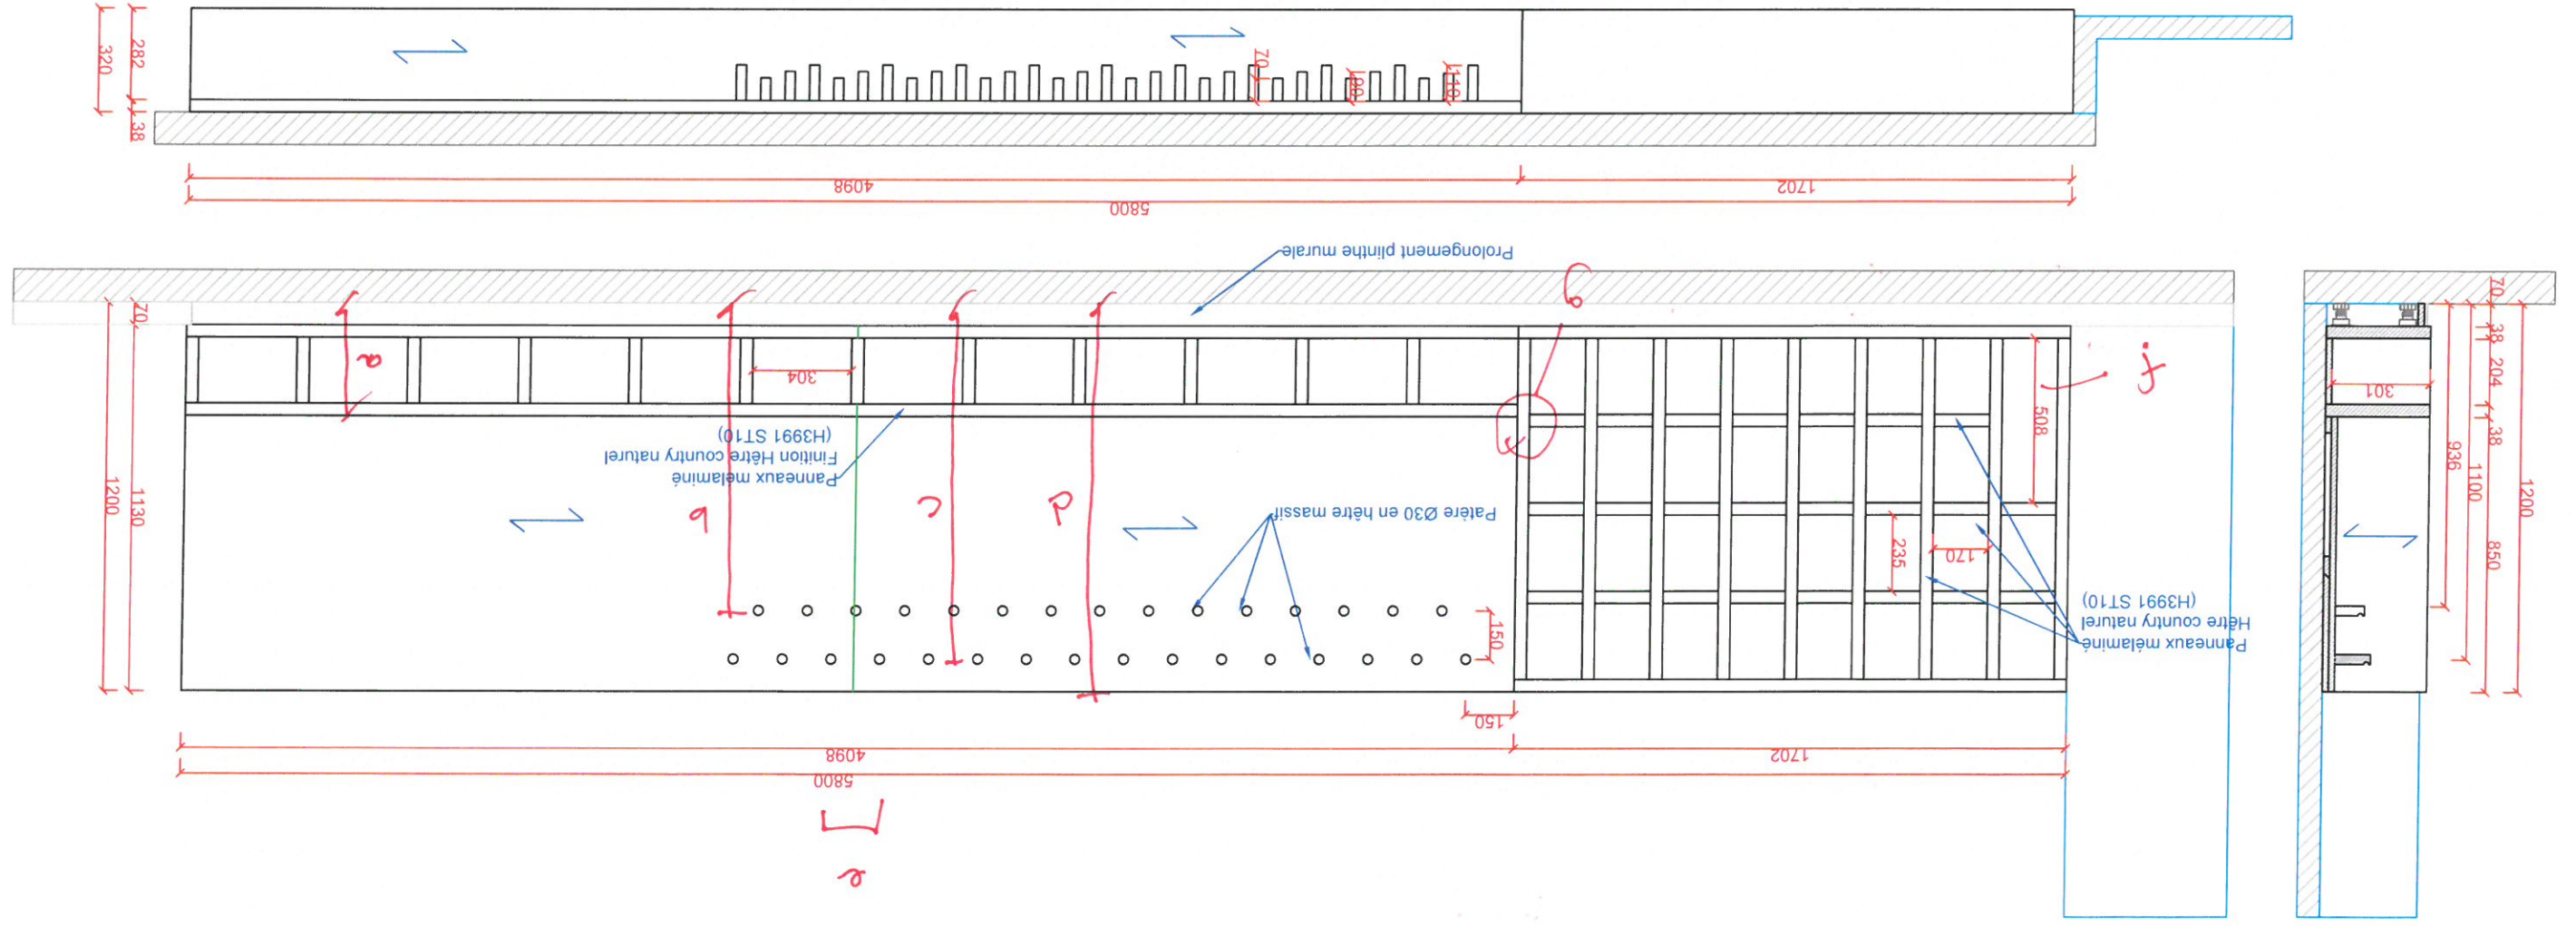







PARTEN R agencements
54 Rue des Ormes
Z.I Les Poujeaux
37530 Nazellès Négren
Tél: 02.47.23.48.48
Fax: 02.47.23.48.49
Courriel: contact@partenr.fr

Projet:	Niche/Banc/	Fichiers:	Groupe Scolaire ST CYR SYR LOIRE	ENTREPRISES:	PARTEN R AGENCEMENTS	DATE:	11/03/2019	N° PLAN:	20
VERSION:	1.0	CODE:	0.11A	ECHELLE:	1/15	FORMAT:	A3		

Tout les chants des panneaux
font 1mm d'épaisseur

a: **châssis**
b: **lunette**
c: **sur site**

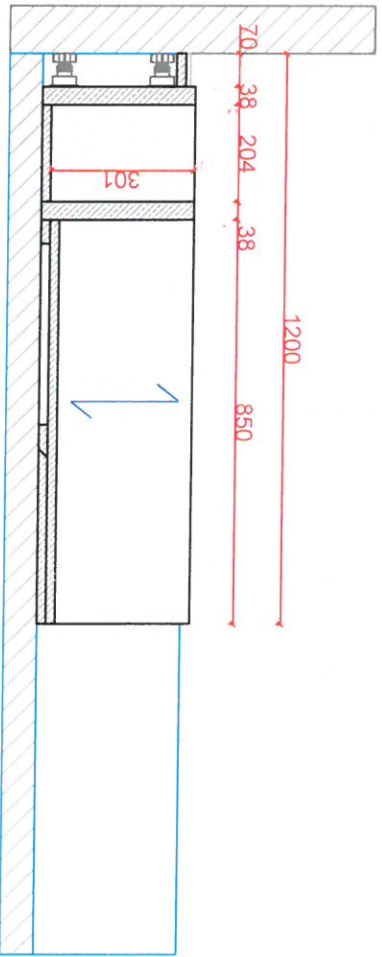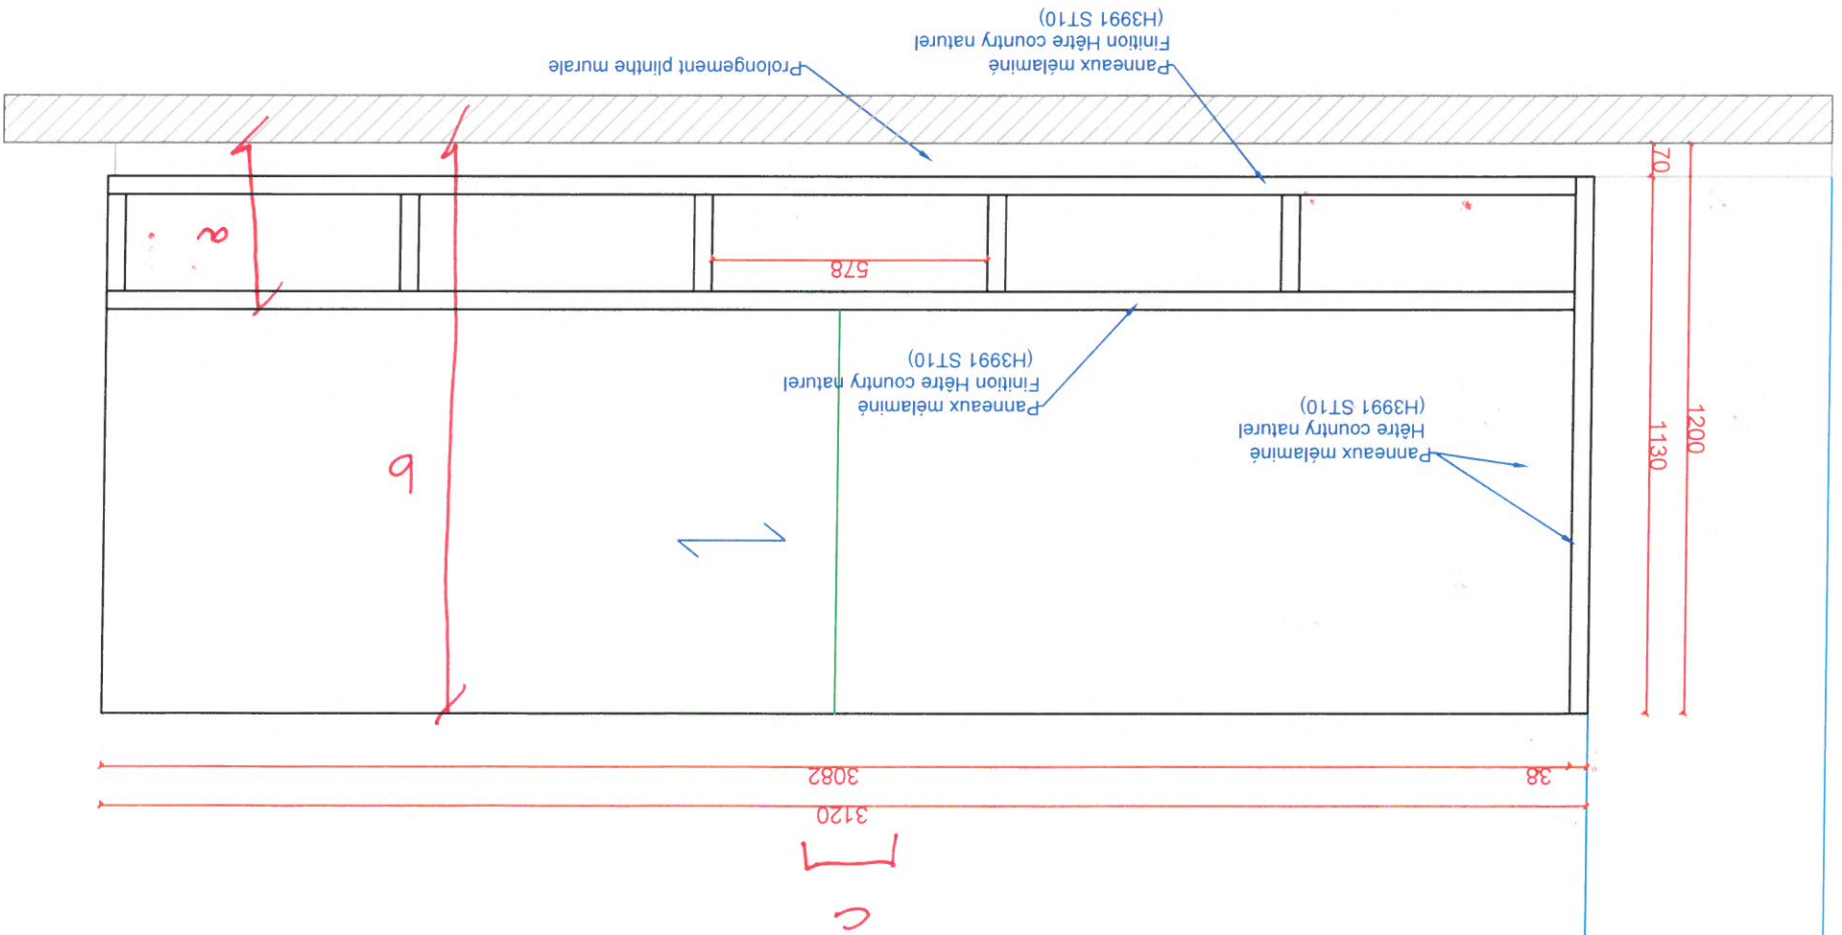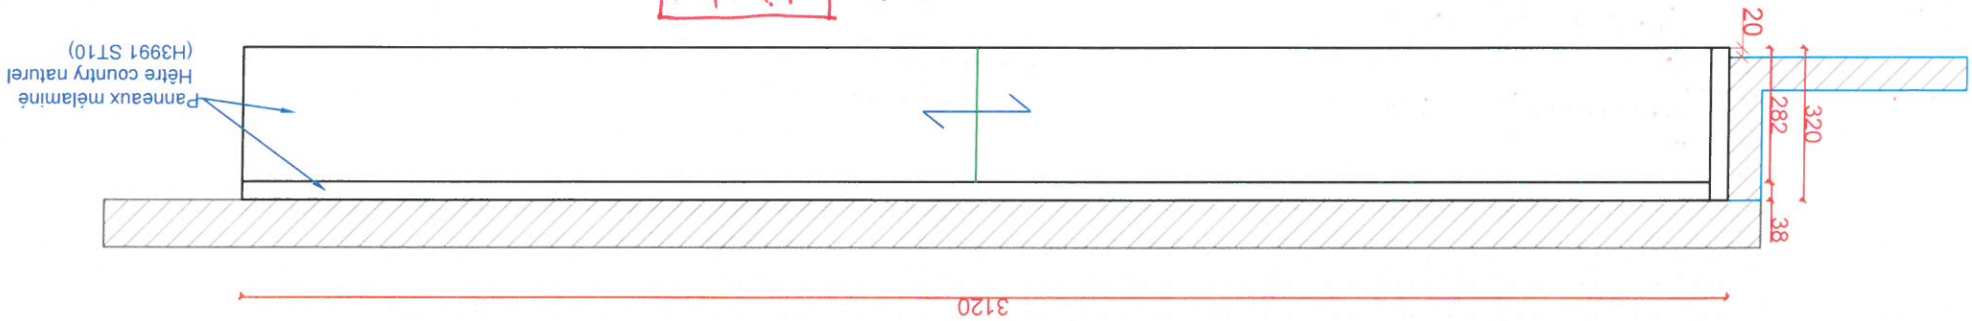

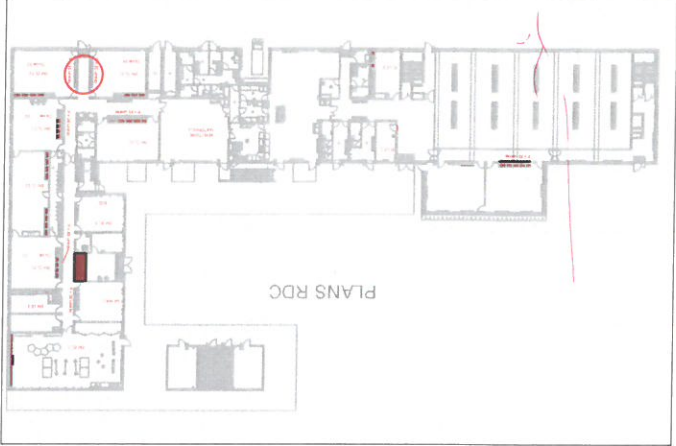

Quantités : 2 Unités




Tout les chants des panneaux
font 1mm d'épaisseur


a : [chêne] b : [chêne] c : [chêne] d : [chêne] e : sur site

Projet:	Niche/Banc/Patère	VERSION:	1.0
Fichiers:	Groupe Scolaire ST CYR SYR LOIRE	CODE:	0.12
ENTREPRISES:	PARTENR AGENCEMENTS	ECHELLE:	1/15
DATE:	11/03/2019	N° PLAN:	22
DESSINATEUR:	Julien Potier		

agencements

54 Rue des Ormes
Z.I Les Poujeaux
37530 Nazelles Négren
Tél: 02.47.23.48.48
Fax: 02.47.23.48.49
Courriel: contact@partenr.fr

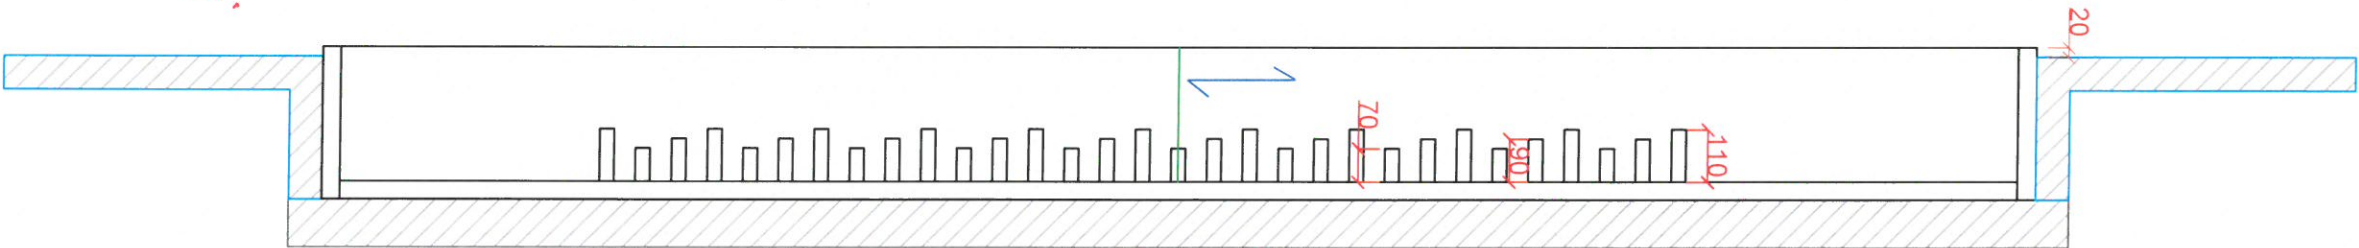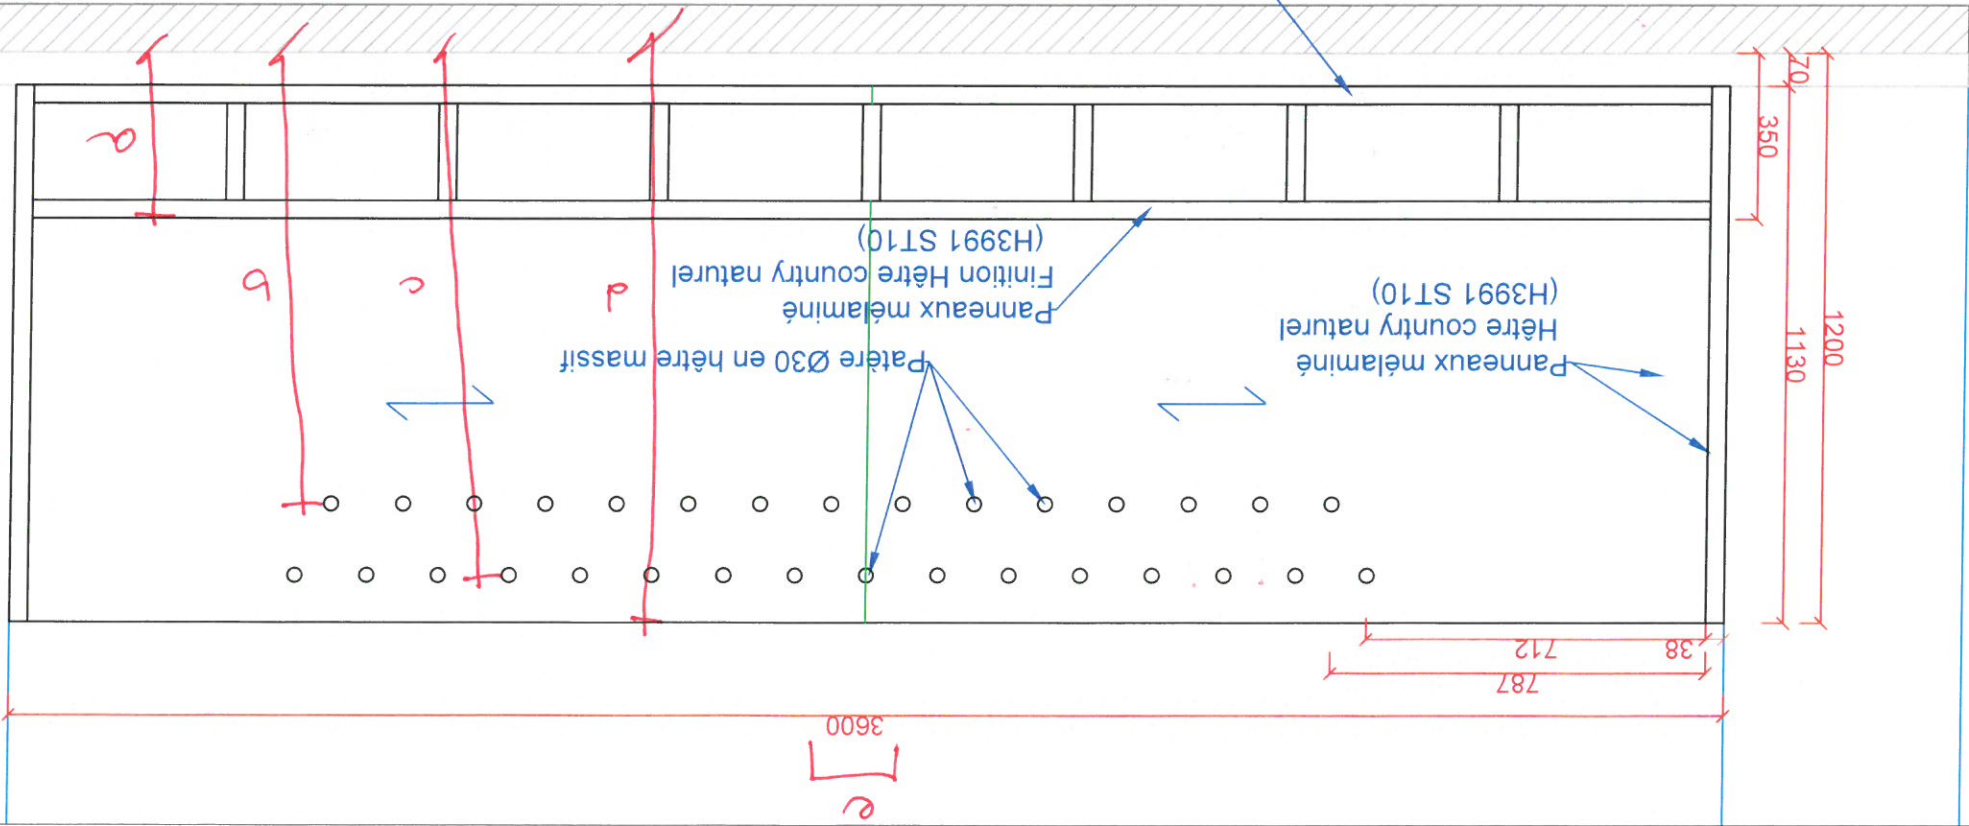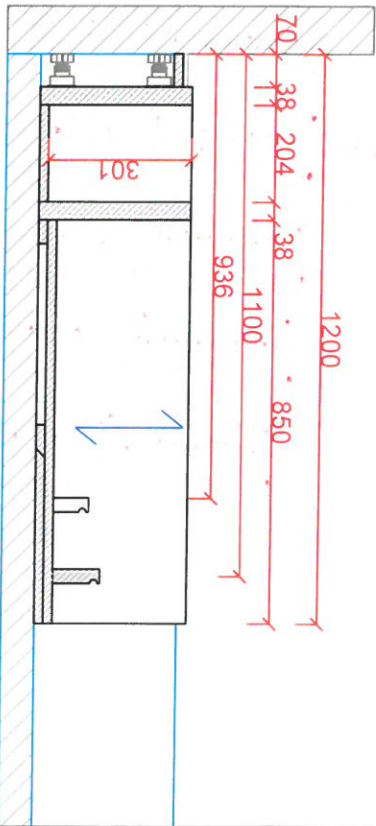

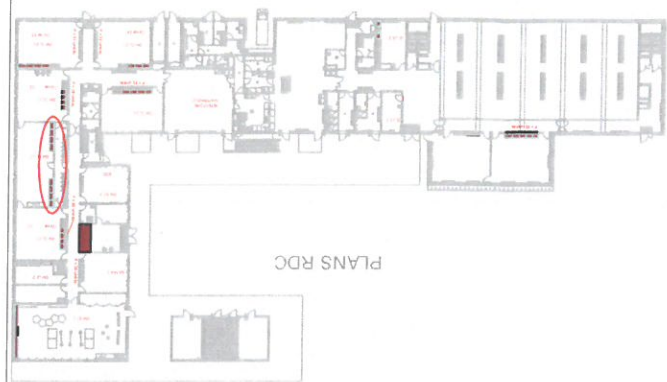


parten
agencements


54 Rue des Ormes
Z.I Les Pajoues
37530 Nazellès Négron
Tél: 02.47.23.48.48
Fax: 02.47.23.48.49
Courriel: contact@parten.fr

Projet:	Meuble Doroir
Fichiers:	Groupe Scolaire ST CYR SYR LOIRE
ENTREPRISES:	PARTEN R AGENCEMENTS
DESSINATEUR:	Julien Potier
DATE:	11/03/2019
N° PLAN:	23
VERSION:	1.0
CODE:	0.13
ECHELLE:	1/40
FORMAT:	A3

Tout les chants des panneaux
font 1mm d'épaisseur

a: à vérifier côté sur site
b: Est-ce possible en une pièce? Si non, calquage
verticalment (dernier du haut).

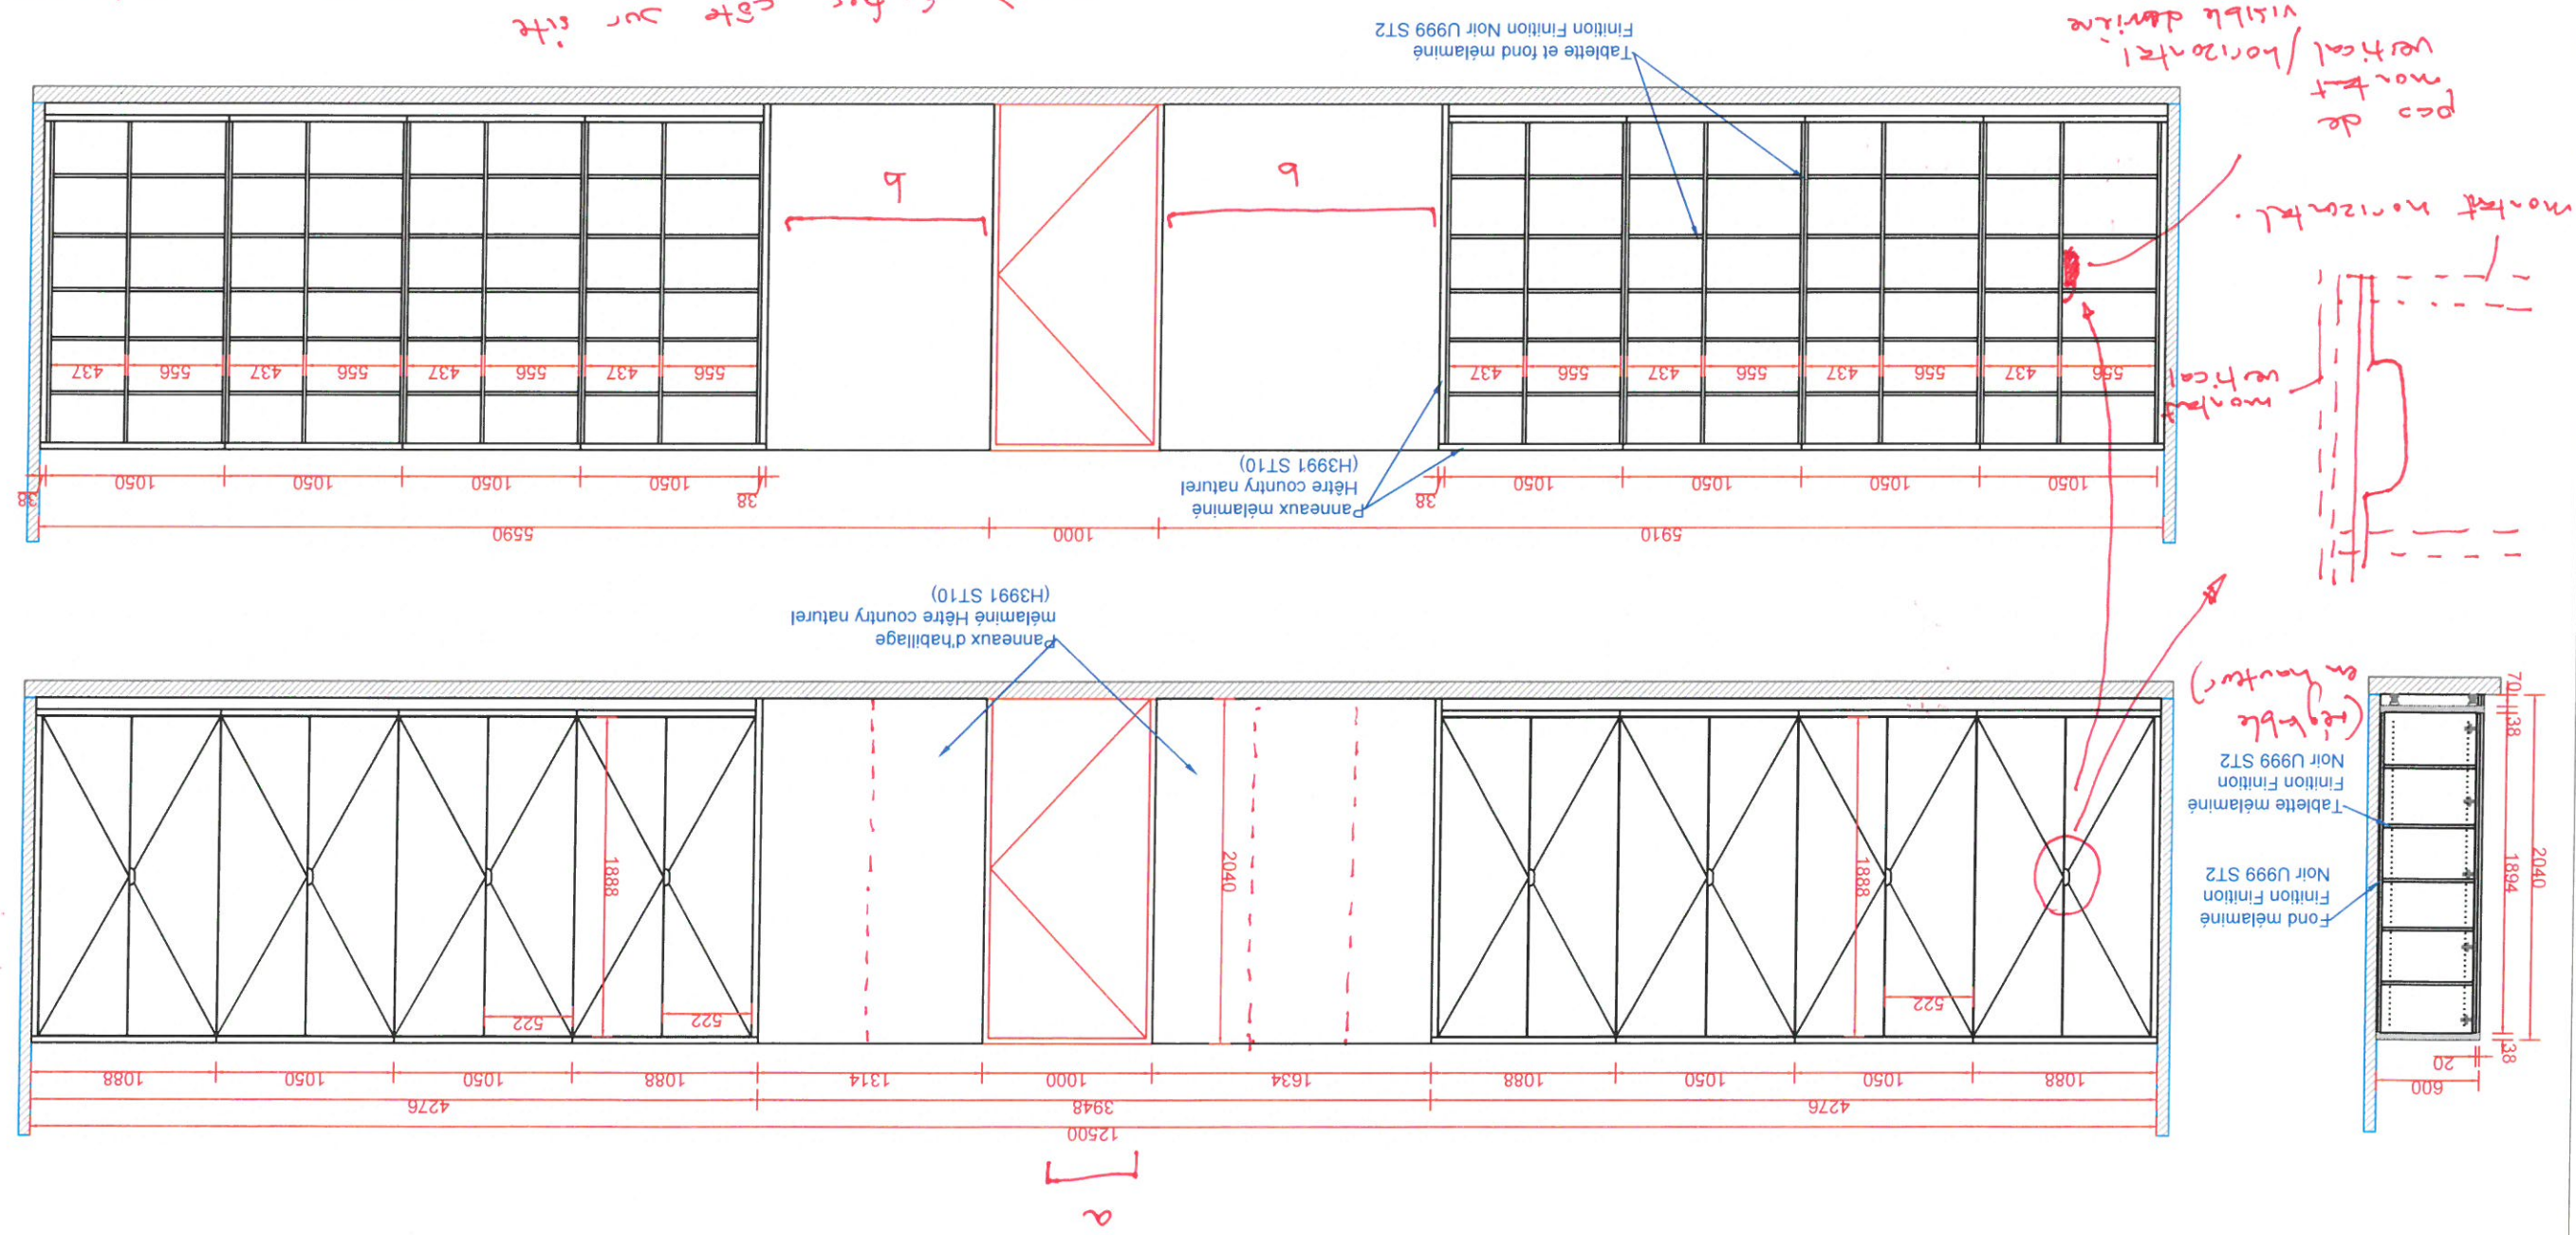

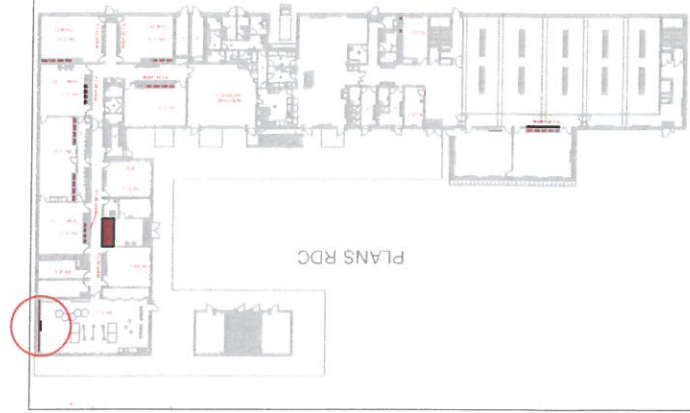



Projet: Banquette Maternelle salle de motricité		Fichiers: Groupe Scolaire ST CYR SYR LOIRE	ENTREPRISES: PARTEN'R AGENCEMENTS	DESSINATEUR: Julien Potier	DATE: 11/03/2019
VERSION: 1.0	CODE: 0.14	ECHELLE: 1/25	FORMAT: A3	N° PLAN: 24	

PARTEN'R
agencements

54 Rue des Ormes
Z.I Les Poujeaux
37530 Nazellès Négren
Tél: 02.47.23.48.48
Fax: 02.47.23.48.49
Courriel: contact@partenr.fr

Tout les chants des panneaux
font 1mm d'épaisseur

2 = 240-10

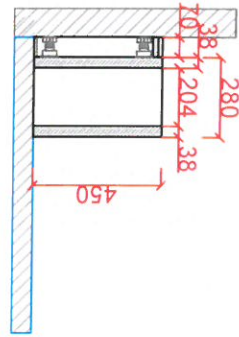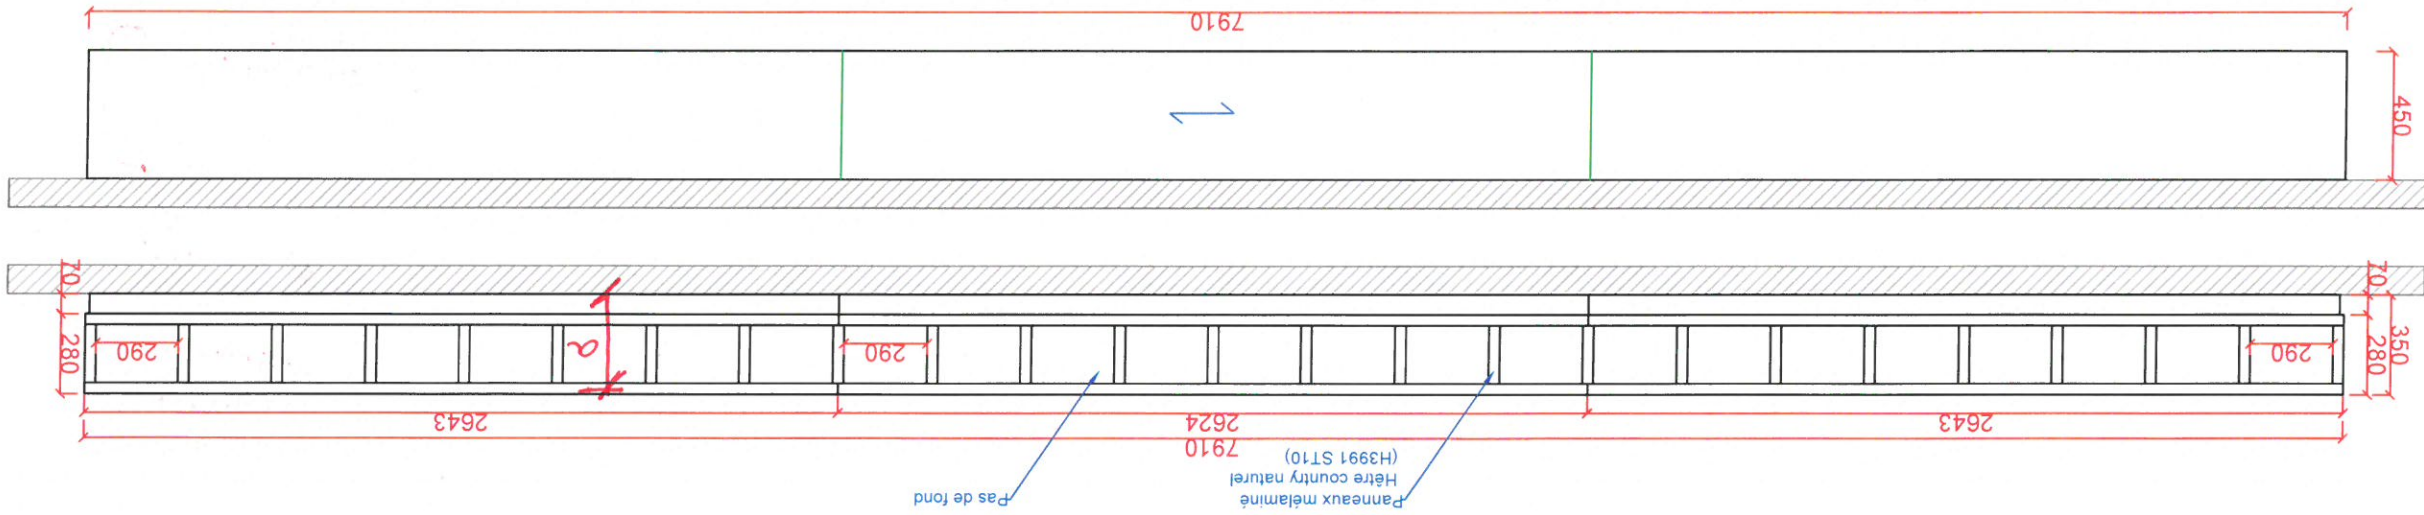






PLANS R+1

PARTEN agencements
54 Rue des Ormes
Z.I Les Pajoues
37530 Nazelles Négron
Tél: 02.47.23.48.48
Fax: 02.47.23.48.49
Courriel: contact@parten.fr

Projet: Meuble Salle de classe élémentaire
Fichiers: Groupe Scolaire ST CYR SYR LOIRE
ENTREPRISES: PARTEN R AGENCEMENTS
DESSINATEUR: Julien Potier
DATE: 11/03/2019

VERSION: 1.0
CODE: 1.1bis1
ECHELLE: 1/15
FORMAT: A3
N° PLAN: 26

Tout les chants des panneaux
font 1mm d'épaisseur

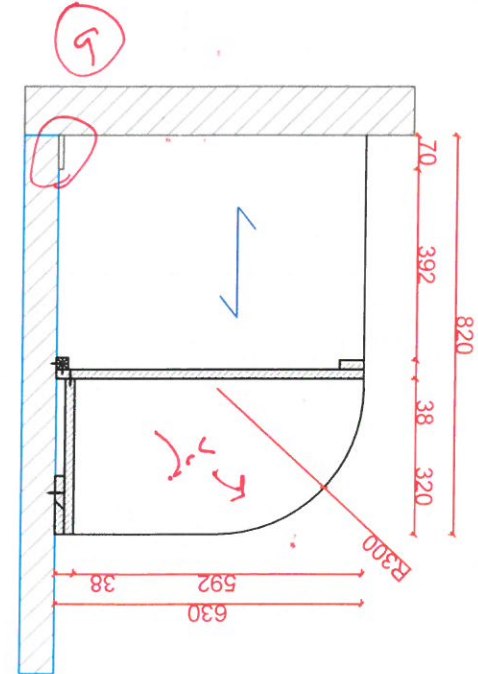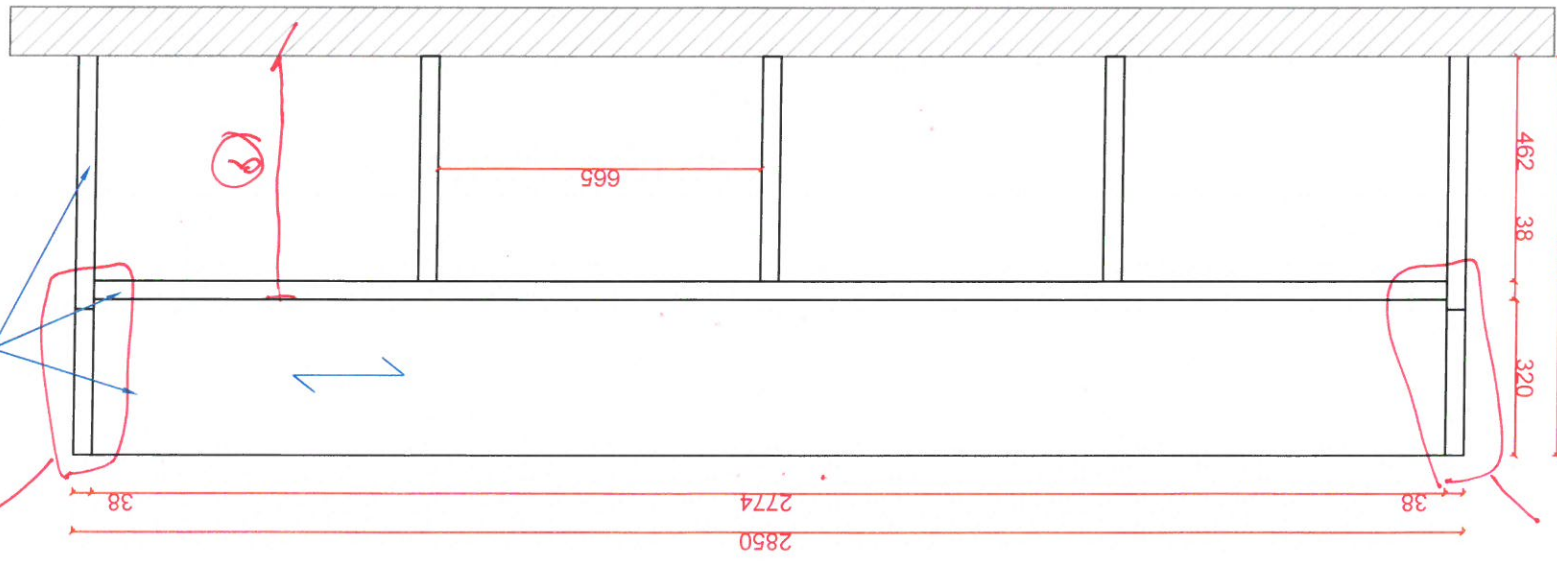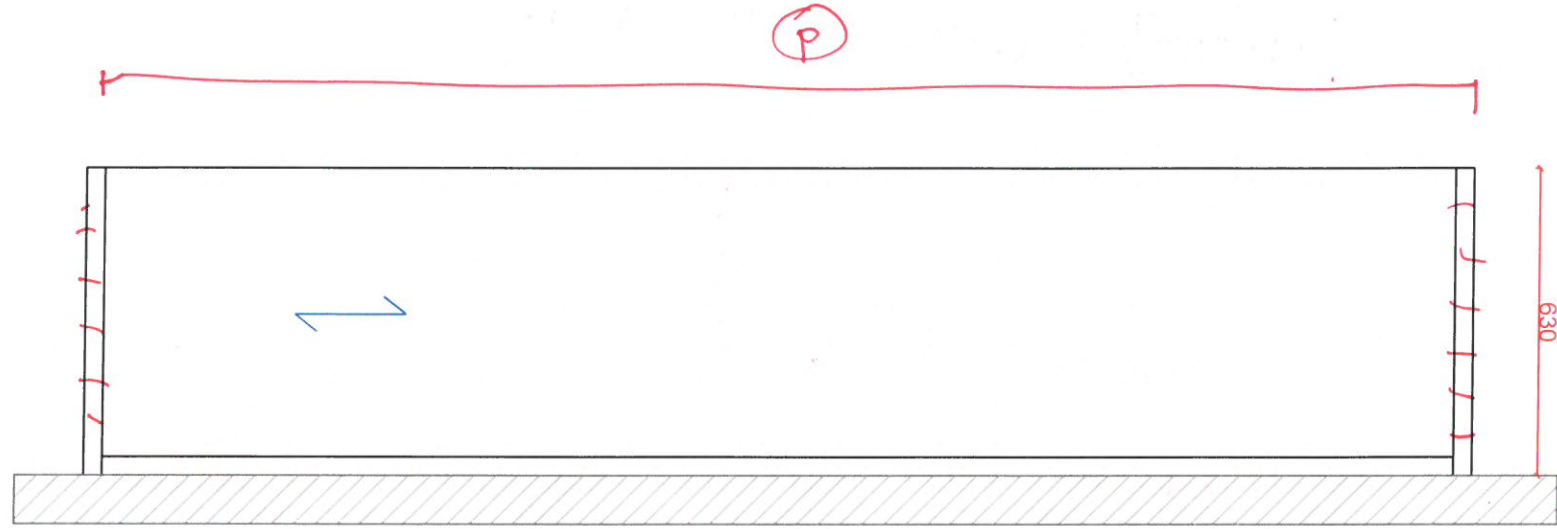


Panneaux mélaminé
Hêtre country naturel
(H3991 ST10)

Détail A

Détail A4



a: Lt plan de travail
b: Détail plate voir le forat
c: Détail plate voir le forat
d: Dim. à prendre sur site

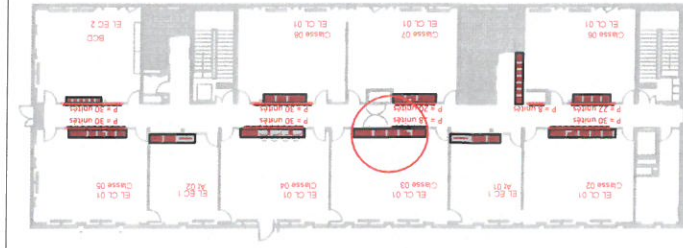





PLANS R+1

PARTEN-R
agencements
54 Rue des Ormes
Z.I. Les Pouléaux
37530 Nazellès Négren
Tél: 02.47.23.48.48
Fax: 02.47.23.48.49
Courriel: contact@partenr.fr

Projet:	Meuble Salle de classe élémentaire
Fichiers:	Groupe Scolaire ST CYR SYR LOIRE
ENTREPRISES:	PARTENR AGENCEMENTS
DESSINATEUR:	Julien Potier
DATE:	11/03/2019
N° PLAN:	27

Tout les chants des panneaux
font 1mm d'épaisseur


a: Lt plan de travail
b: Détail p. l'inter
c: habillage poteau
d: dossier: pas d'habillage
e: Rangement / étagère
f: côté sur site.

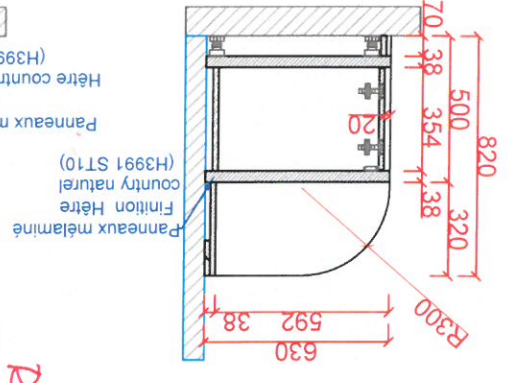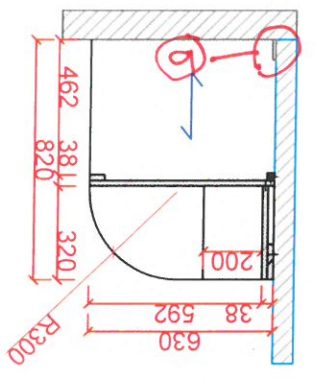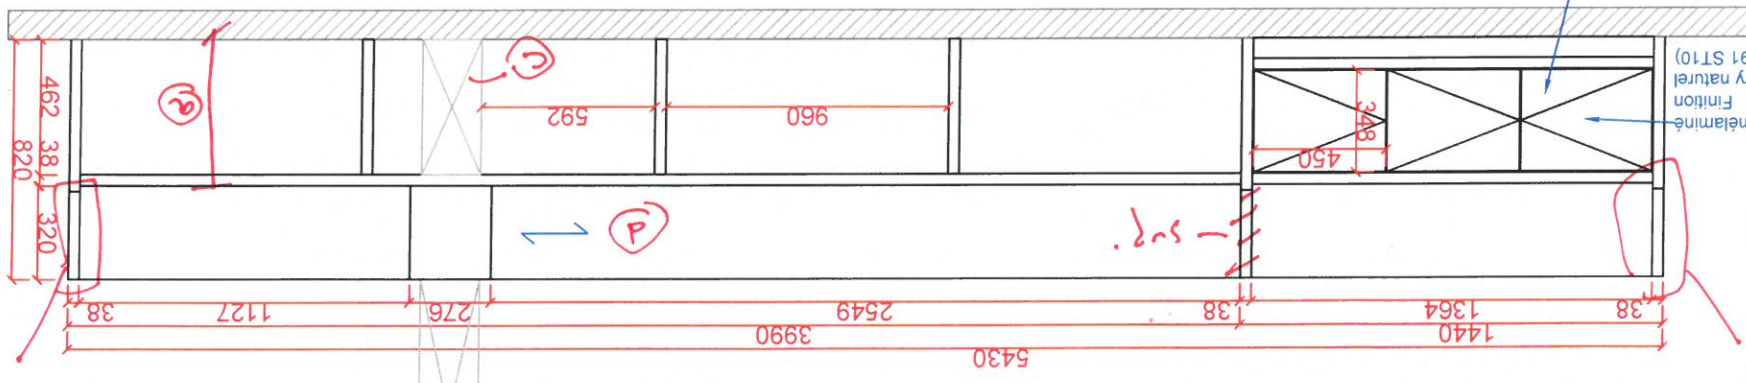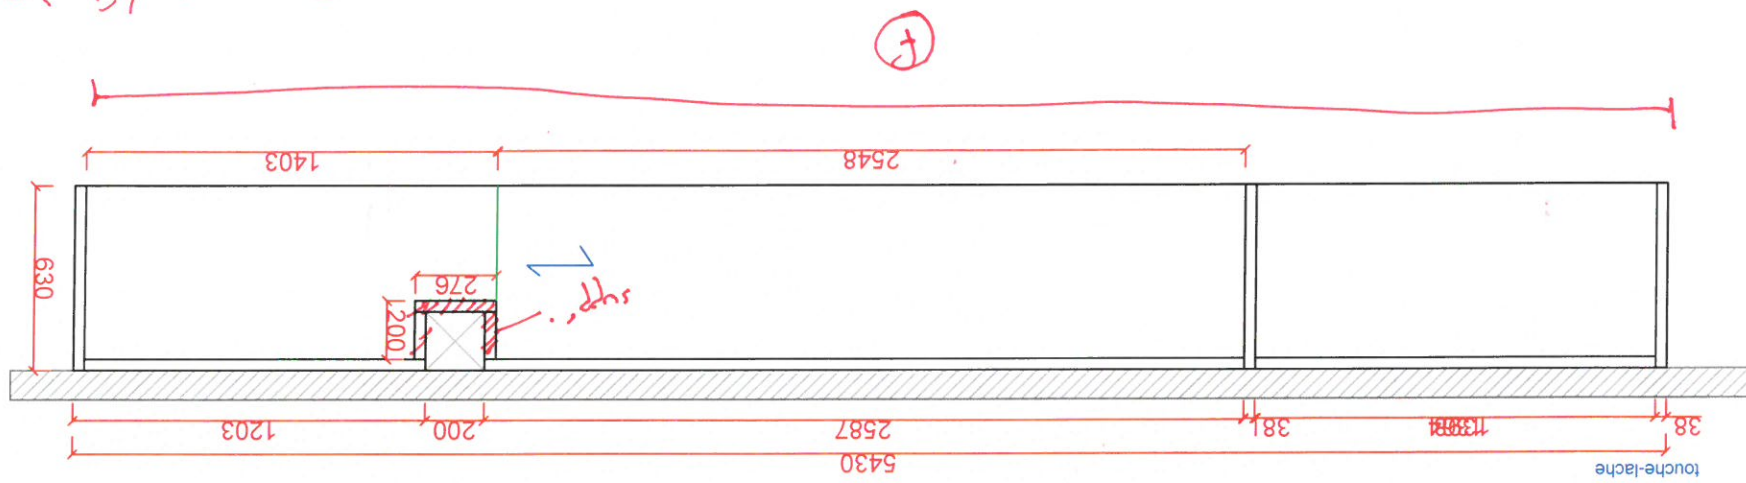

clous

Détail A4.

Détail A4.

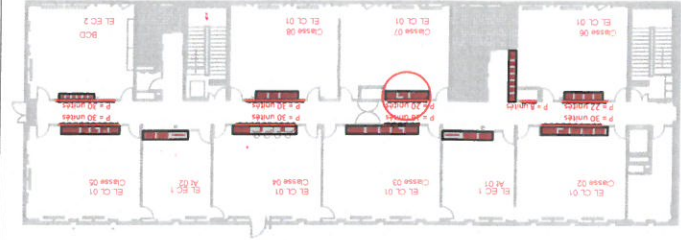





PLANS R+1

agencements
PARTEN
 54 Rue des Ormes
 Z.I Les Poujeaux
 37530 Nazelles Négron
 Tél: 02.47.23.48.48
 Fax: 02.47.23.48.49
 Courriel: contact@parten.fr

Projet:	Meuble Salle de classe élémentaire
Fichiers:	Groupe Scolaire ST CYR SYR LOIRE
ENTREPRISES:	PARTENR AGENCEMENTS
DESSINATEUR:	Julien Potier
DATE:	11/03/2019
N° PLAN:	28
VERSION:	1.0
CODE:	1.1bis3
ECHELLE:	1/20
FORMAT:	A3

Tout les chants des panneaux
 font 1mm d'épaisseur

a: M plan de travail;
 b, c, d, e, f
 voir pg préc.

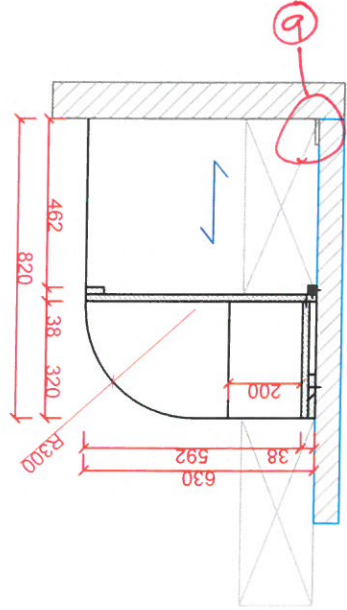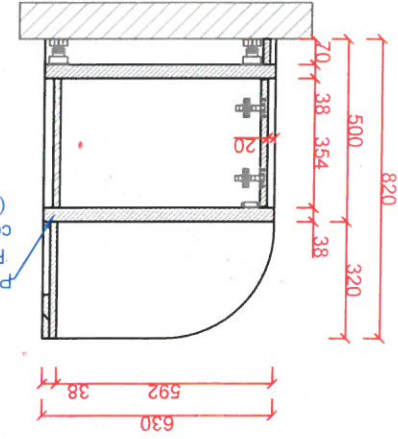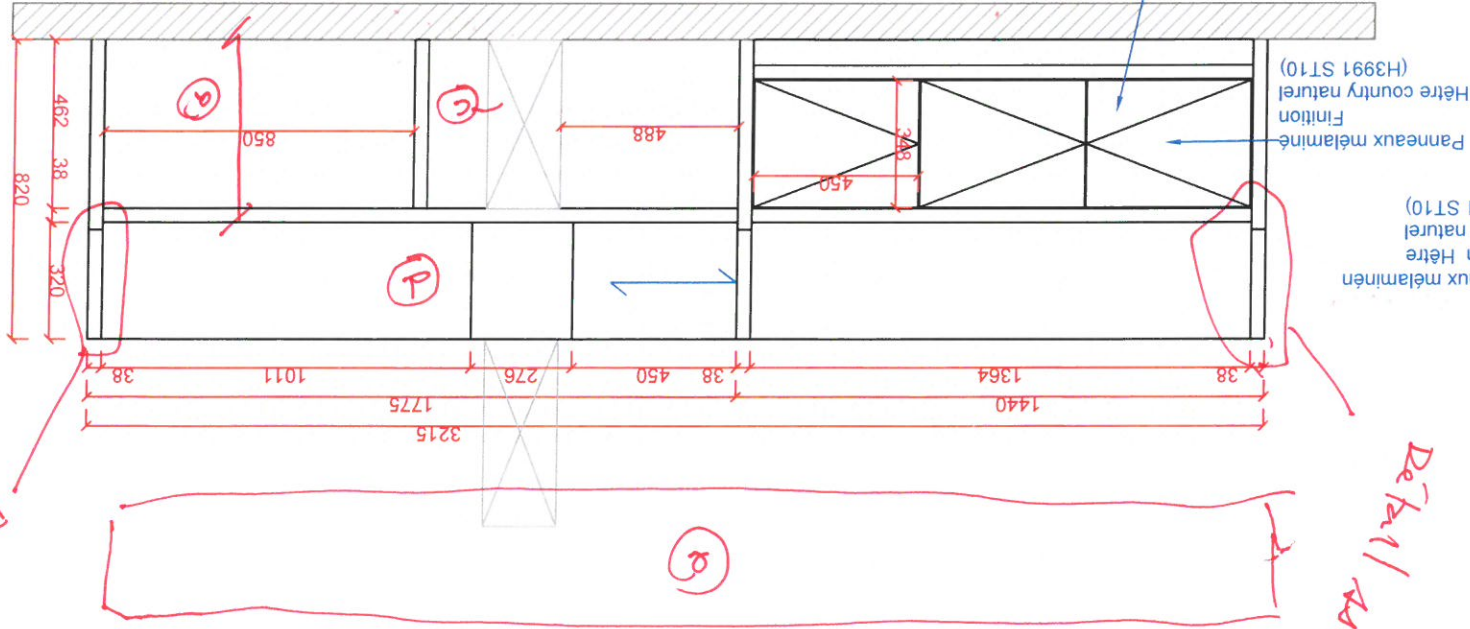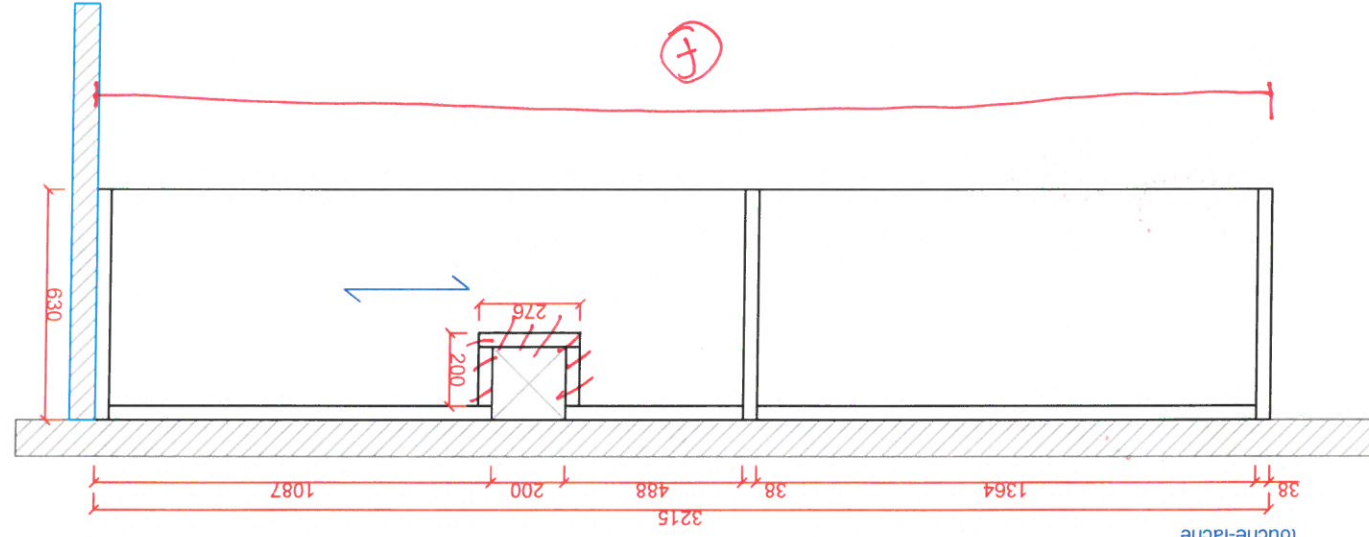

Detail AA

Detail AA




PLANS R+1

PARTEN-R
agencements
54 Rue des Ormes
Z.I Les Pouléaux
37530 Nazellies Négren
Tél: 02.47.23.48.48
Fax: 02.47.23.48.49
Courriel: contact@parten-r.fr

Projet:	Meuble Salle de classe élémentaire
Fichiers:	Groupe Scolaire ST CYR SYR LOIRE
ENTREPRISES:	PARTEN-R AGENCEMENTS
DESSINATEUR:	Julien Pottier
DATE:	11/03/2019
N° PLAN:	29
VERSION:	1.0
CODE:	1.1bis4
ECHELLE:	1/20
FORMAT:	A3




Tout les chants des panneaux
font 1mm d'épaisseur

a: kit pla de travail: utilisable
b, c, d, e, f → voir pg précédente.

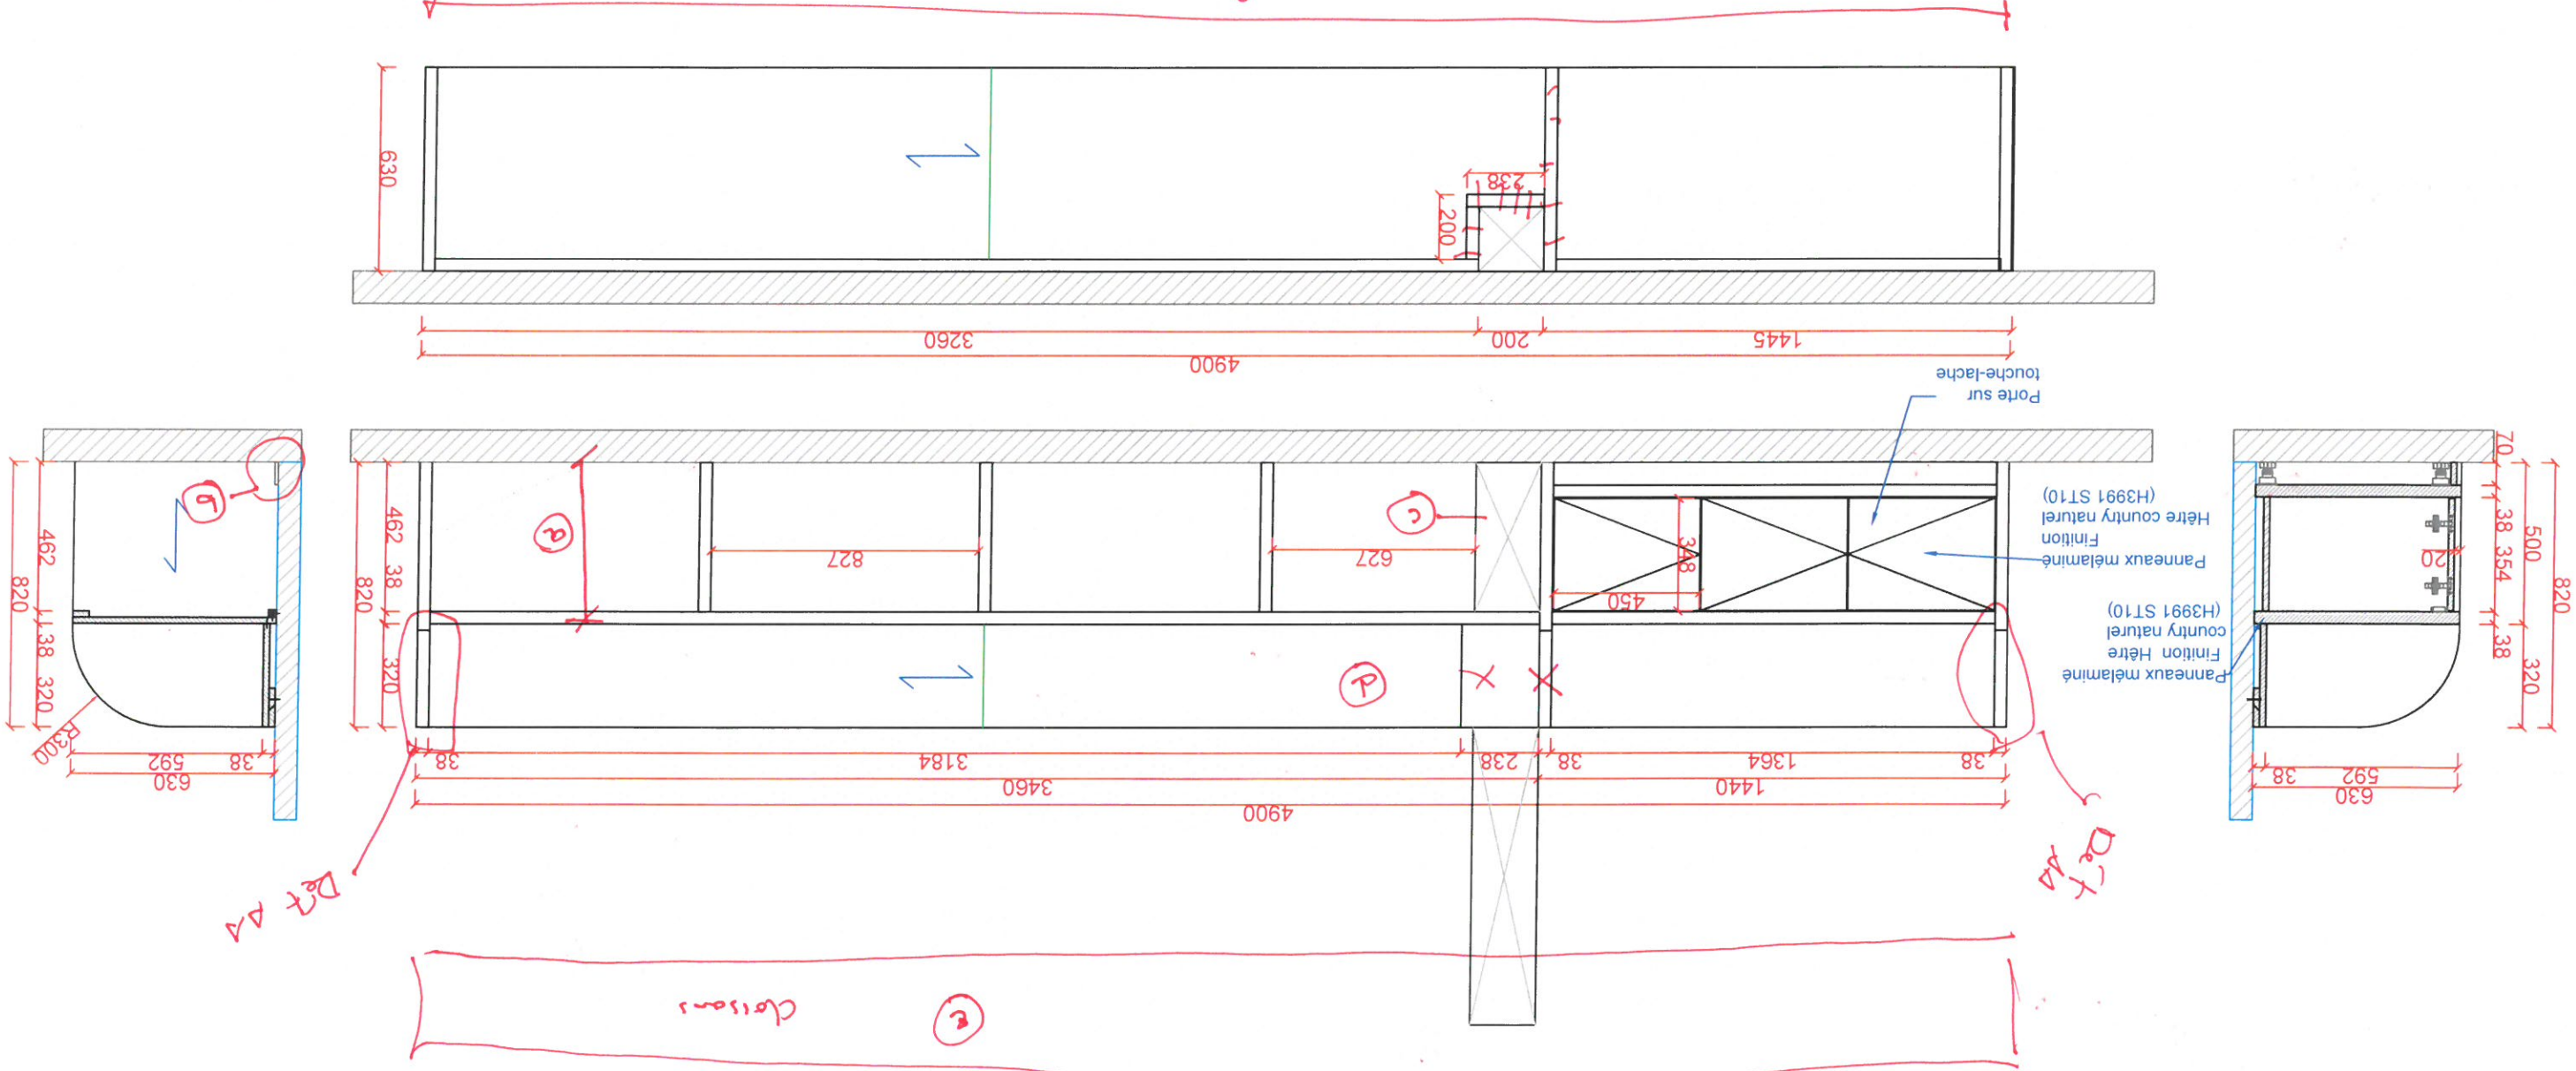



PLANS R+1

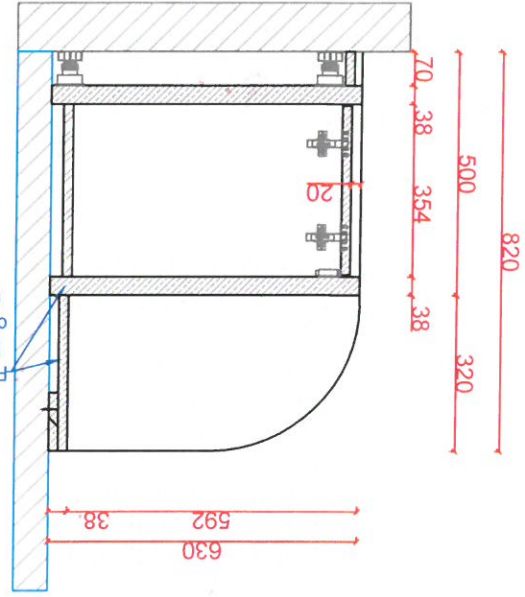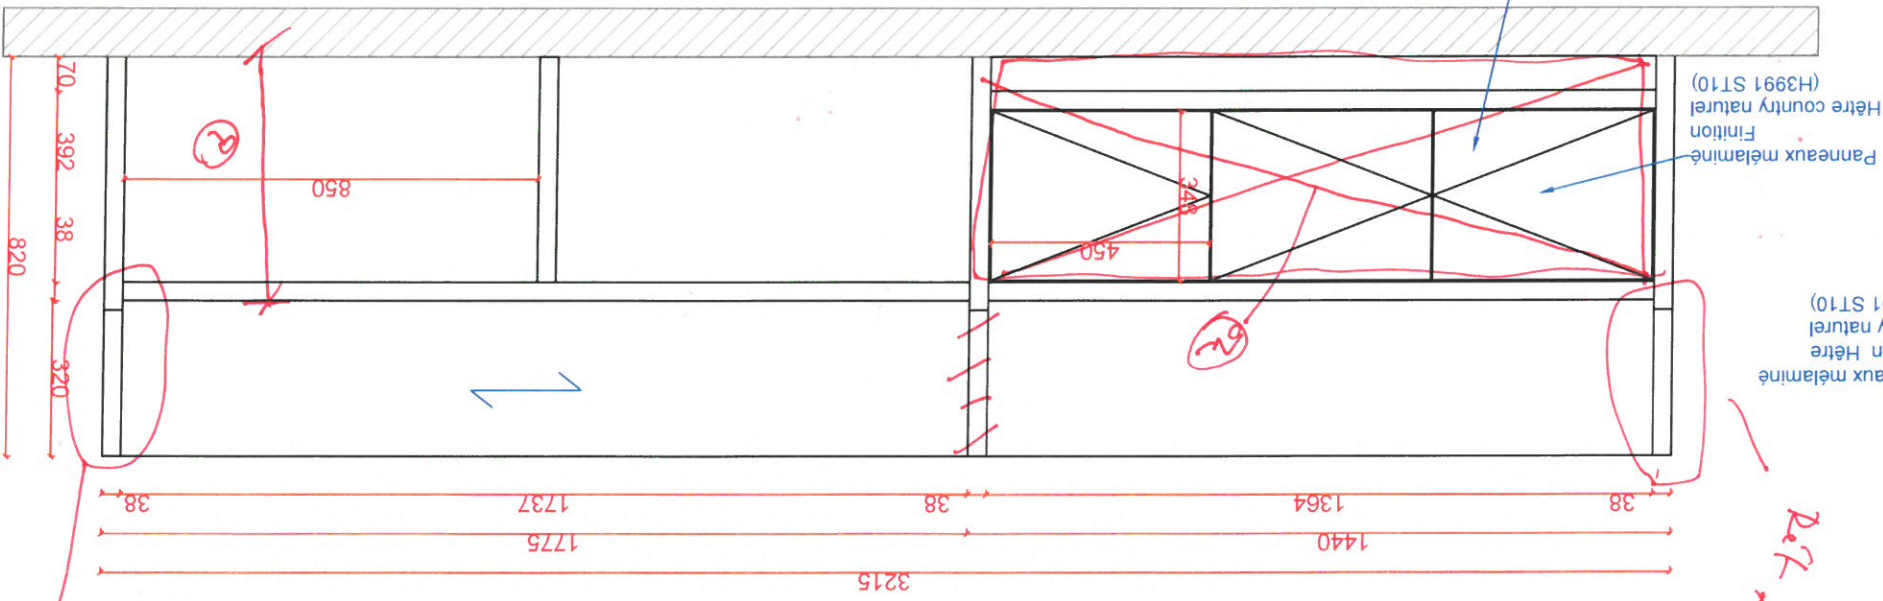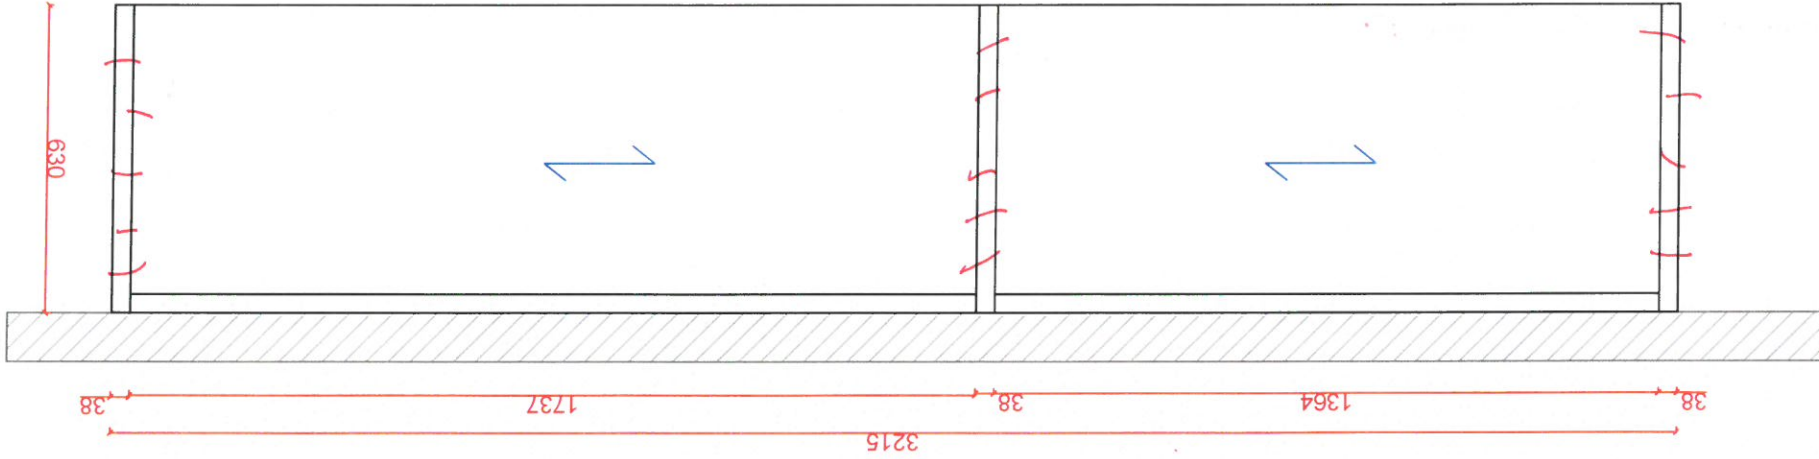

Detail A4

Détail A4





Tout les chants des panneaux
font 1mm d'épaisseur

Projet:	Meuble Salle de classe élémentaire	Fichiers:	Groupe Scolaire ST CYR SYR LOIRE	ENTREPRISES:	PARTEN'R AGENCEMENTS	DESSINATEUR:	Julien Potier	DATE:	11/03/2019	N° PLAN:	30
VERSION:	1.0	CODE:	1.1biss	ECHELLE:	1/15	FORMAT:	A3				

PARTEN'R
agencements
54 Rue des Ormes
Z.I Les Poujeaux
37530 Nazelles Négren
Tél: 02.47.23.48.48
Fax: 02.47.23.48.49
Courriel: contact@partenr.fr



PLANS R+1

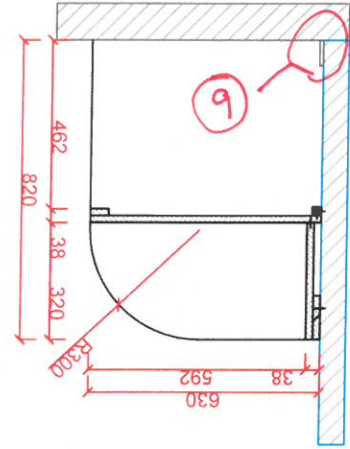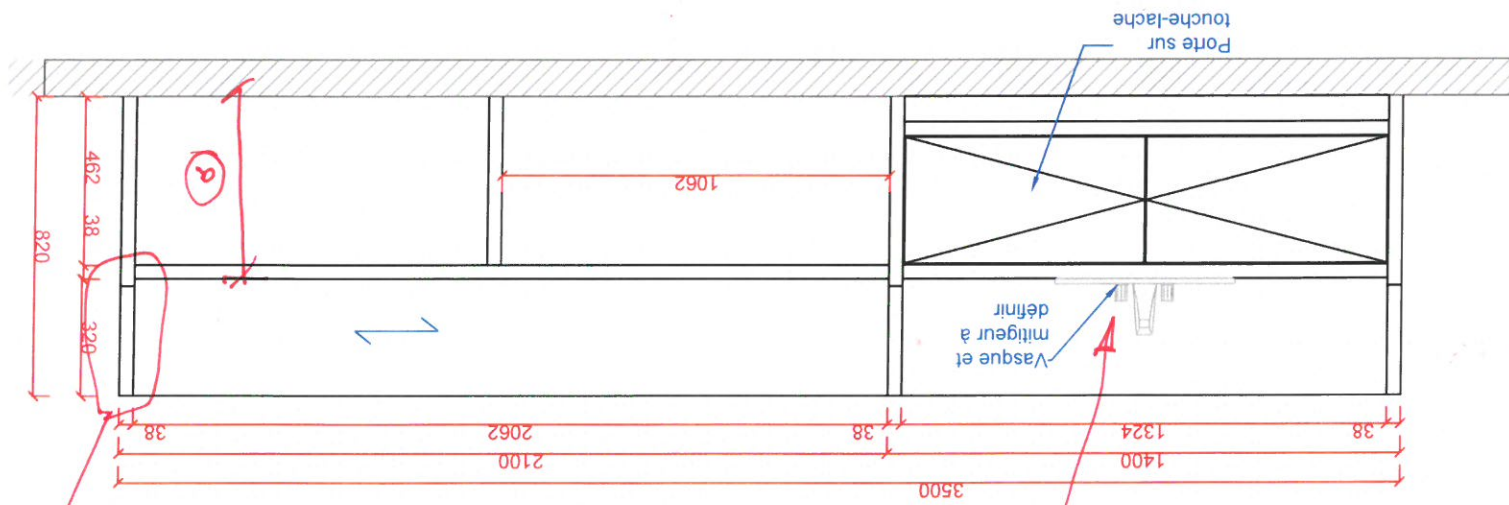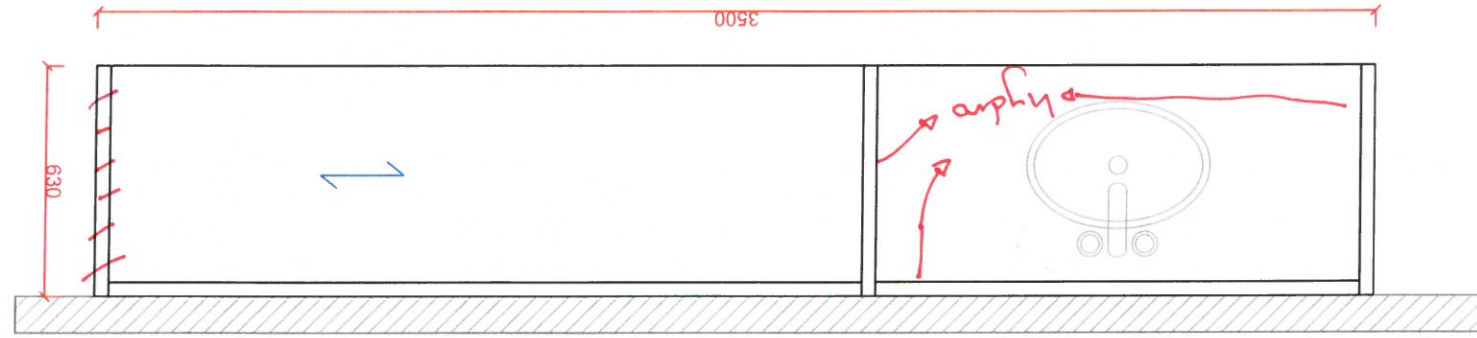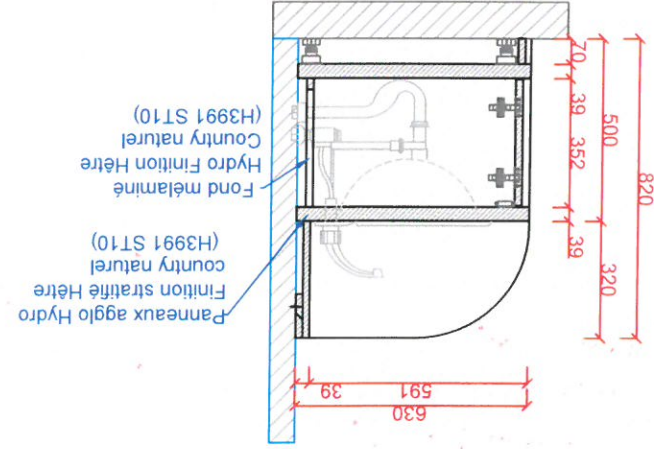


Tout les chants des panneaux
font 1mm d'épaisseur

a : Lt plan de travail :
b : Détail plinthe
c : Réserve de montage et
modèle à remettre

parten
agencements

54 Rue des Ormes
Z.I Les Poyeux
37530 Nazelles Négron
Tél: 02.47.23.48.48
Fax: 02.47.23.48.49
Courriel: contact@parten.fr

Project:	Meuble atelier avec point d'eau	Fichiers:	Groupe Scolaire ST CYR SYR LOIRE	ENTREPRISES:	PARTEN R AGENCEMENTS	DESSINATEUR:	Julien Potier
VERSION:	1.0	CODE:	1.3	ECHELLE:	1/20	DATE:	11/03/2019
		FORMAT:	A3	N° PLAN:	32		

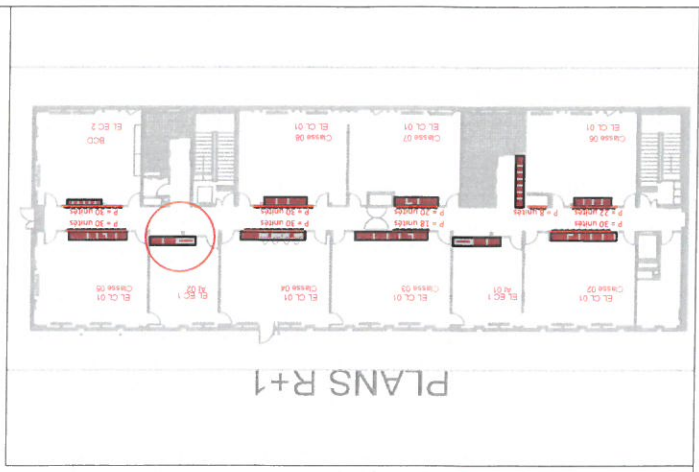





agencements
PARTEN-R

54 Rue des Ormes
Z.I Les Poujeaux
37530 Nazellès Négren
Tél: 02.47.23.48.48
Fax: 02.47.23.48.49
Courriel: contact@parten-r.fr

Projet:	Meuble atelier avec point d'eau
Fichiers:	Groupe Scolaire ST CYR SYR LOIRE
ENTREPRISES:	PARTEN-R AGENCEMENTS
DESSINATEUR:	Julien Potier
DATE:	11/03/2019
N° PLAN:	33

VERSION:	1.0
CODE:	1.3bis
ECHELLE:	FORMAT: A3
DATE:	11/03/2019
N° PLAN:	33

Tout les chants des panneaux
font 1mm d'épaisseur

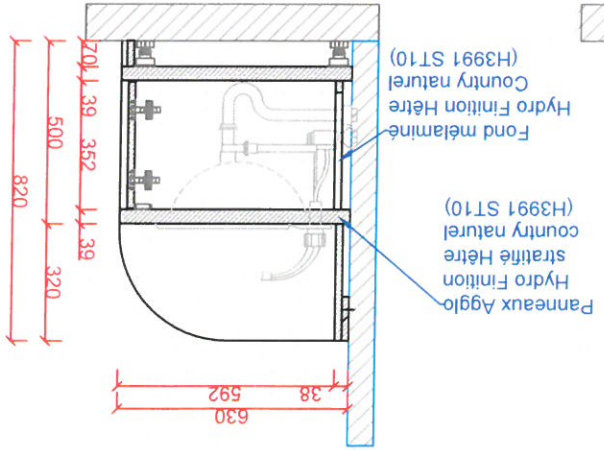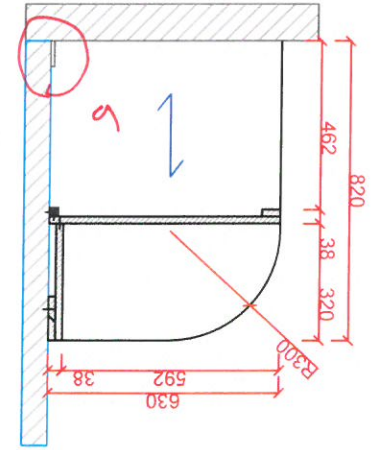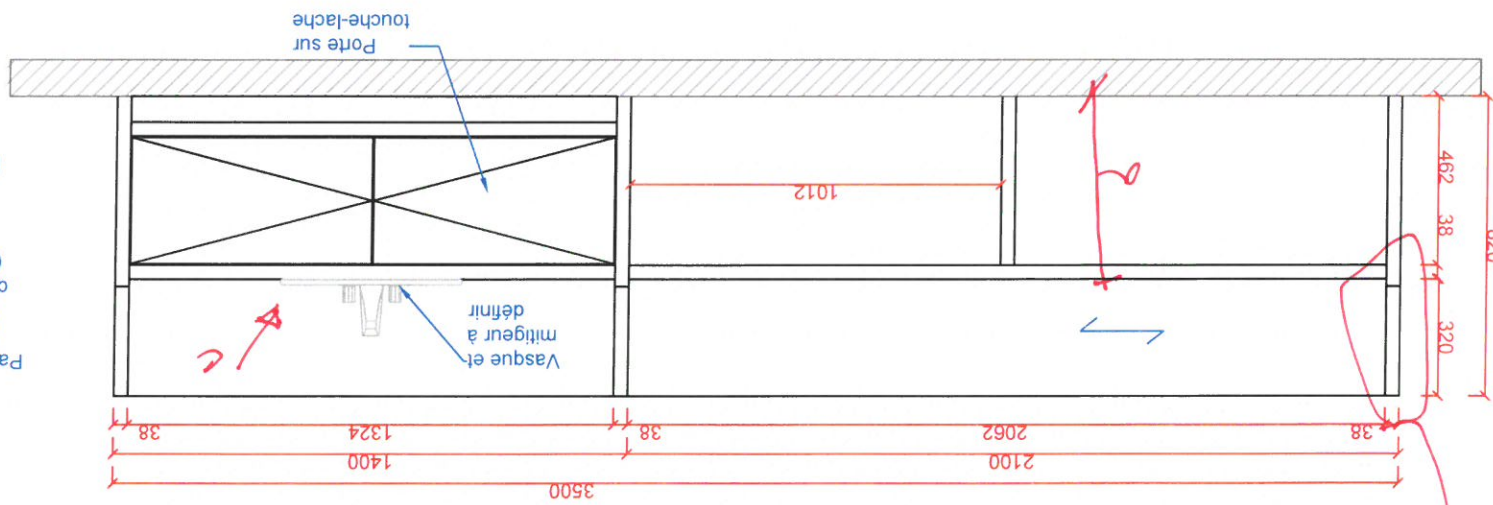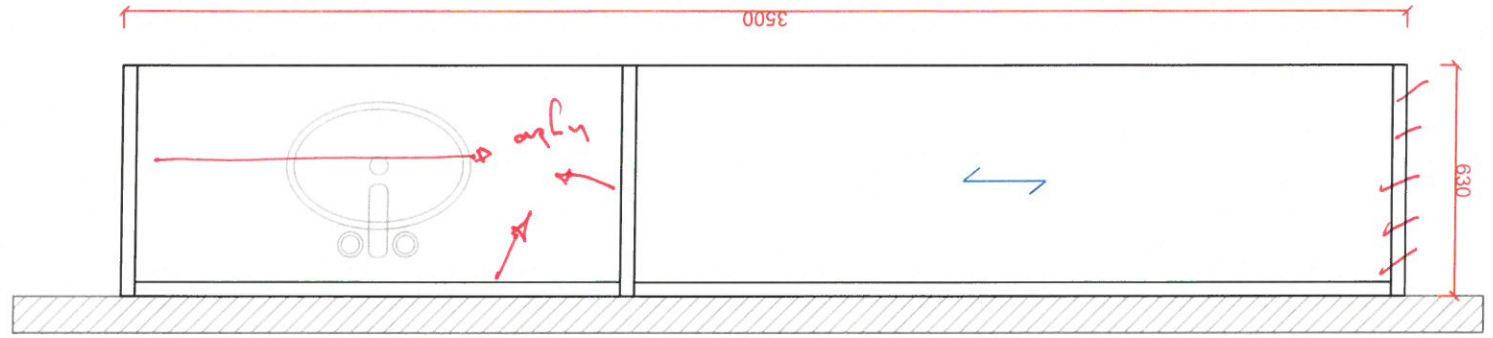


idem pg précédente.



De l'ail



! Point à faire sur site.

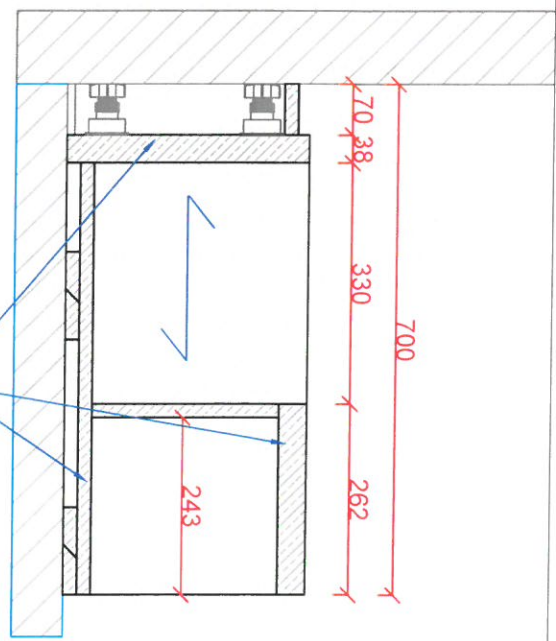

Panneaux mélaminé Hêtre country naturel (H3991 ST10)

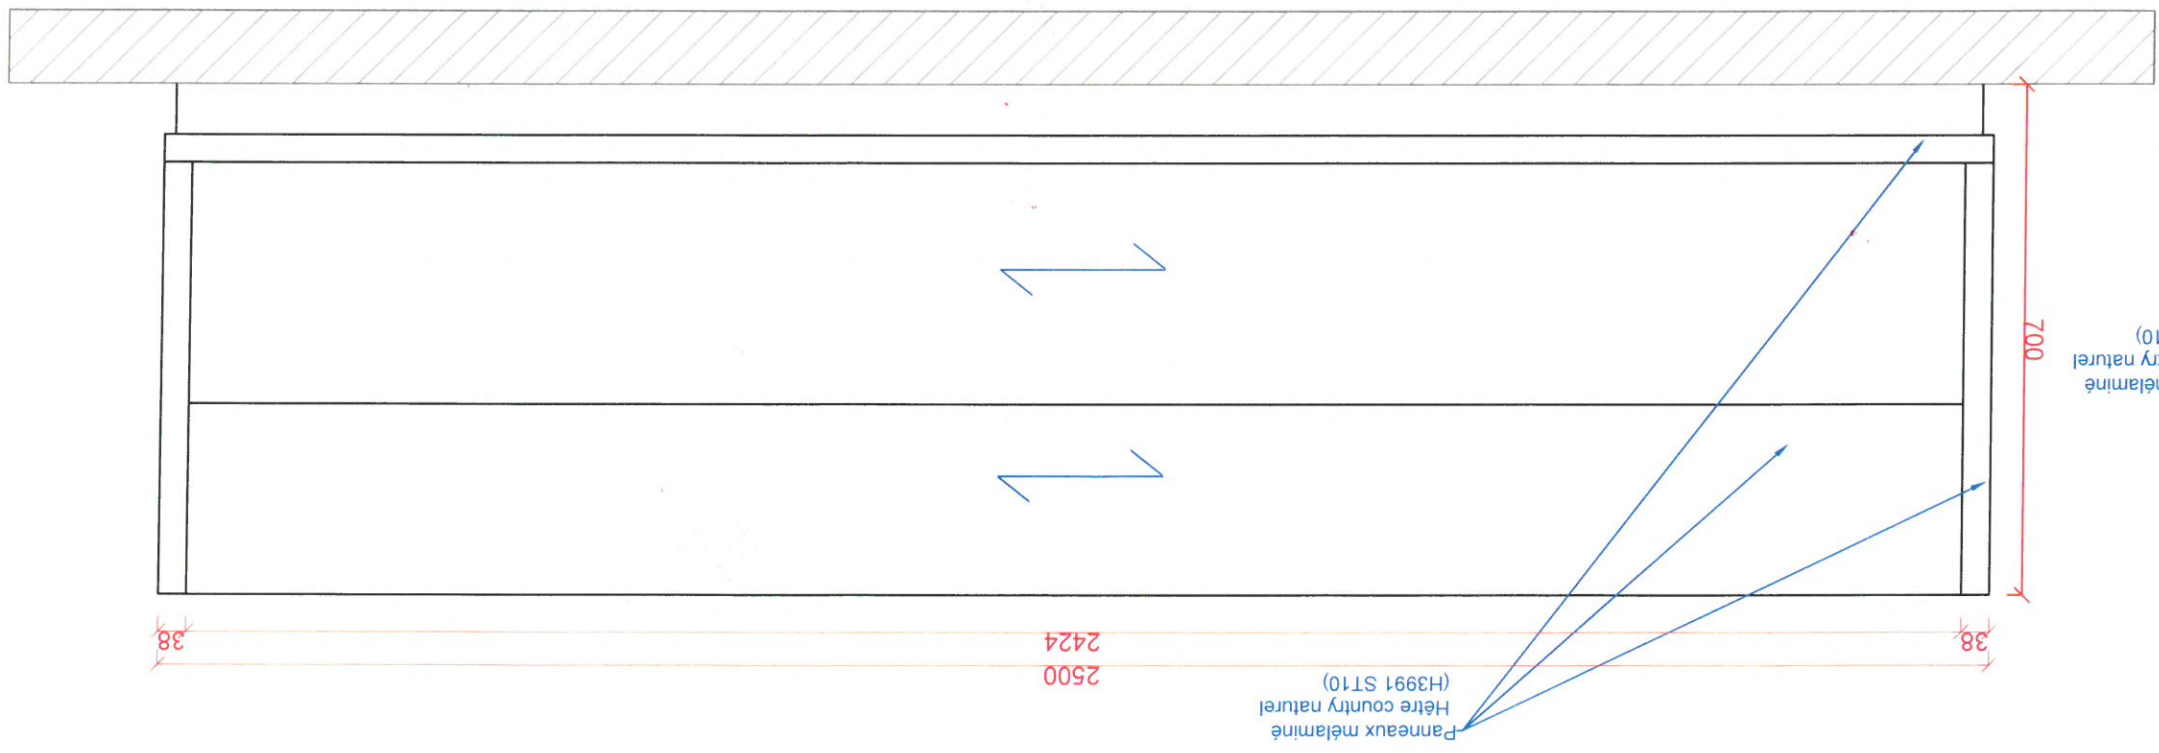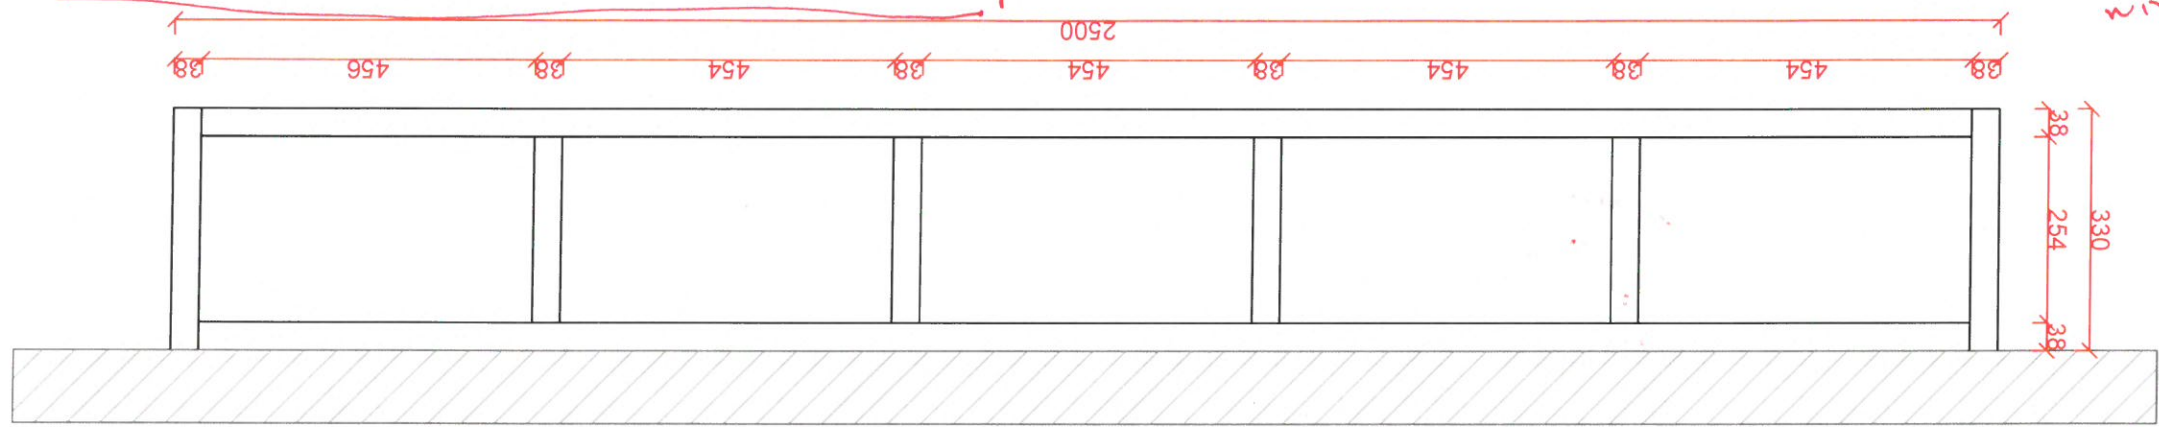

Panneaux mélaminé Hêtre country naturel (H3991 ST10)

Supprimer.
Remplacer par meuble 1.2.
compris habillage en partie haute.

Longueur du meuble note
inchangé (jusqu'au potter)
habillage par la hauteur à
voir sur site.

Tout les chants des panneaux
font 1mm d'épaisseur

PARTEN R
agencements
54 Rue des Ormes
Z.I Les Poujeaux
37530 Nazellès Négren
Tél: 02.47.23.48.48
Fax: 02.47.23.48.49
Courriel: contact@parten.fr






Projet:	Meuble garderie (passage cvc)	DESSINATEUR:	Julien Potier	DATE:	11/03/2019
Fichiers:	Groupe Scolaire ST CYR SVR LOIRE	ENTREPRISES:	PARTEN R AGENCEMENTS	1/10	34
VERSION:	1.0	CODE:	1.4	FORMAT:	A3
		N° PLAN:			

Tout les chants des panneaux
font 1mm d'épaisseur

PARTEN ♦ **agencements**
54 Rue des Ormes
Z 1 Les Poujeaux
37530 Nazelles Négron
Tél: 02 47 23 48 48
Fax: 02 47 23 48 49
Courriel: contact@parten.fr






PLANS R+1

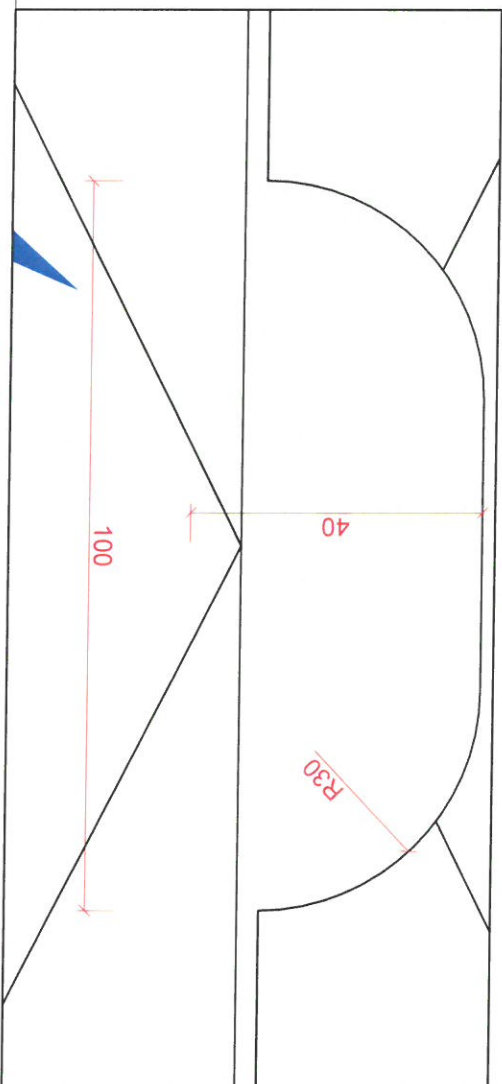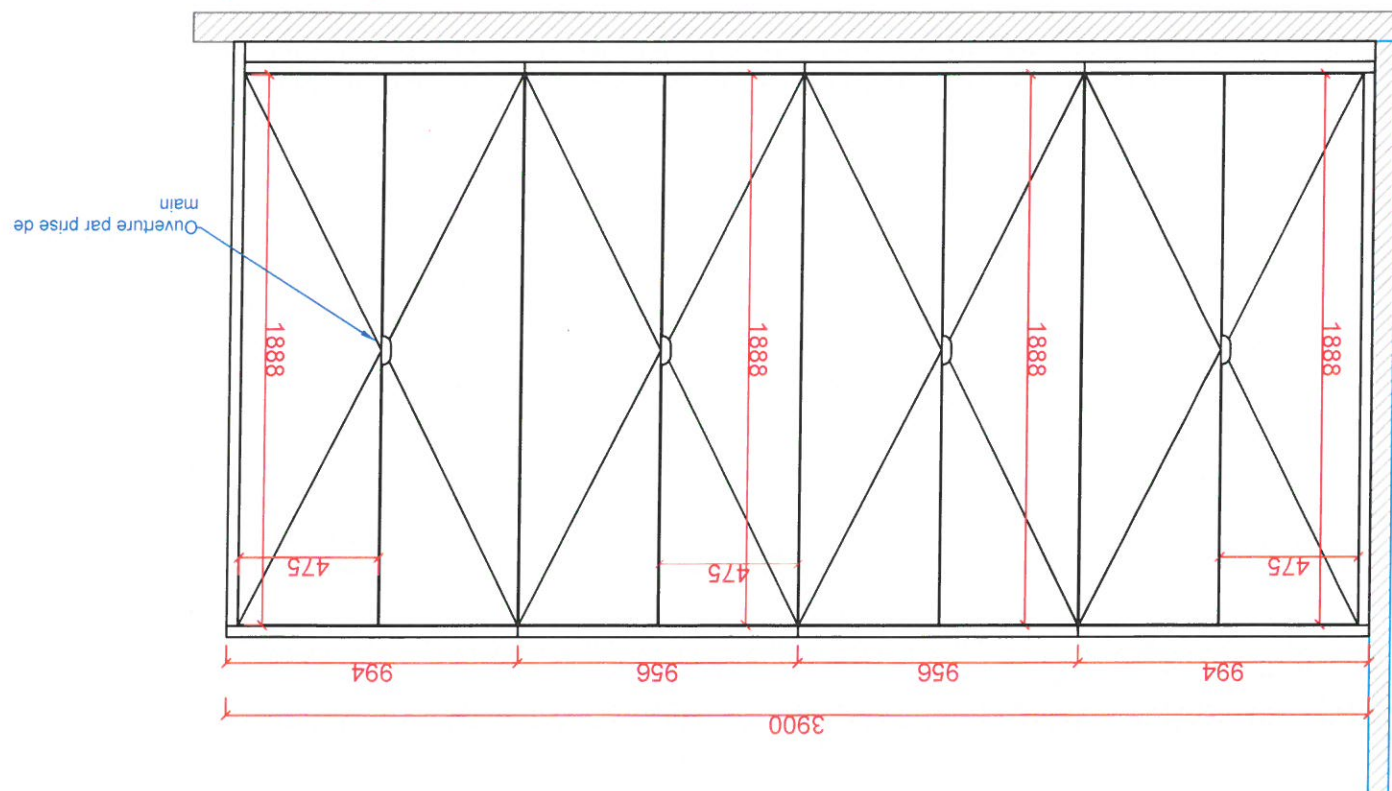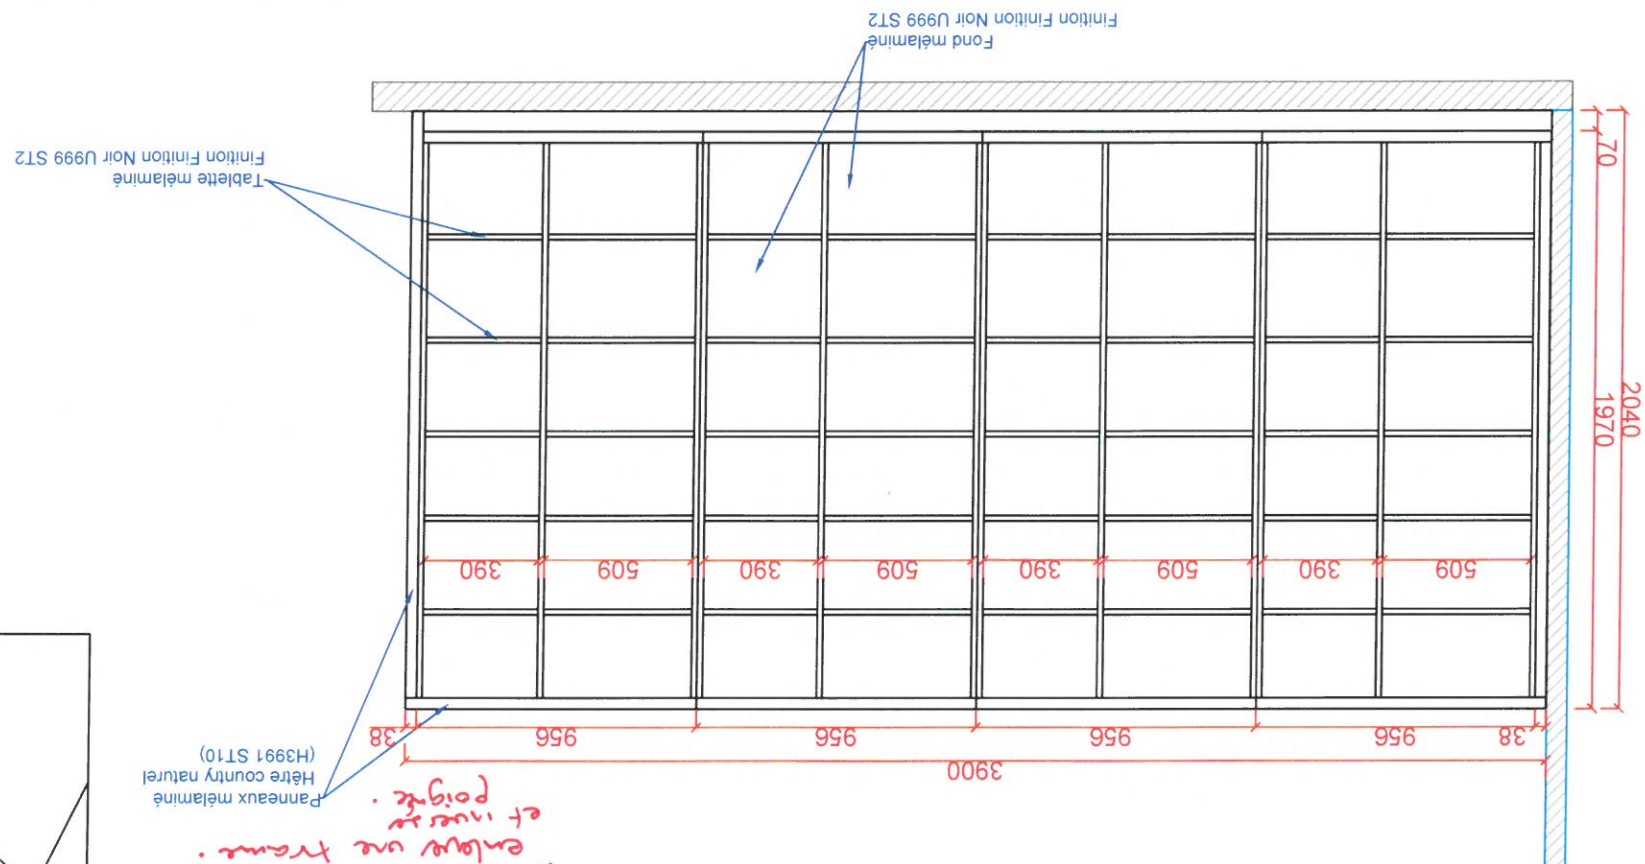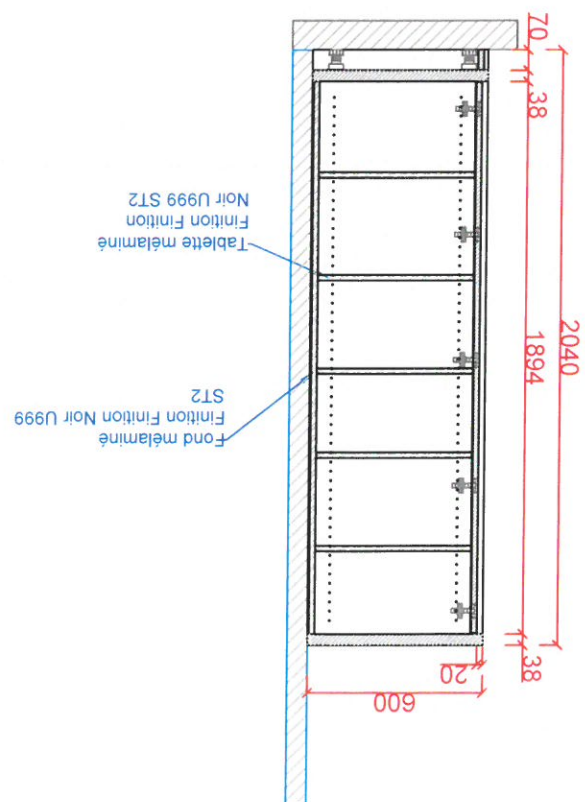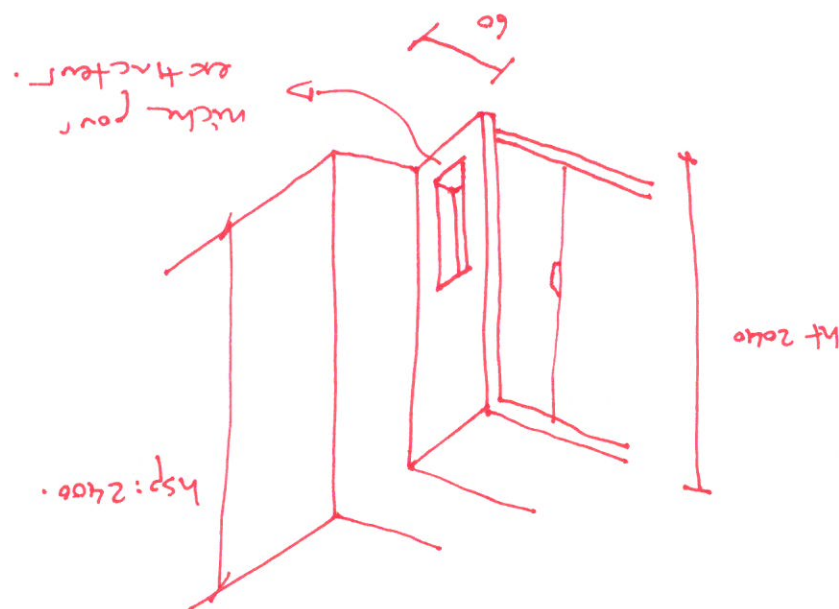



PLANS R+1

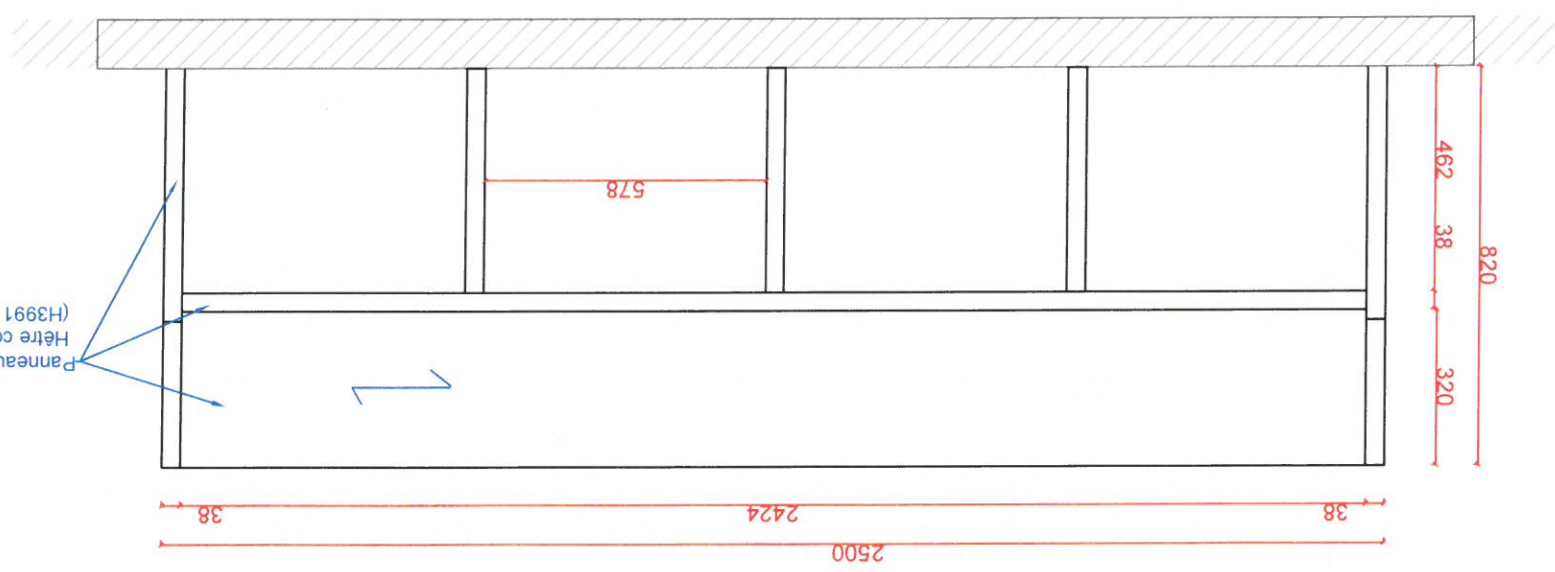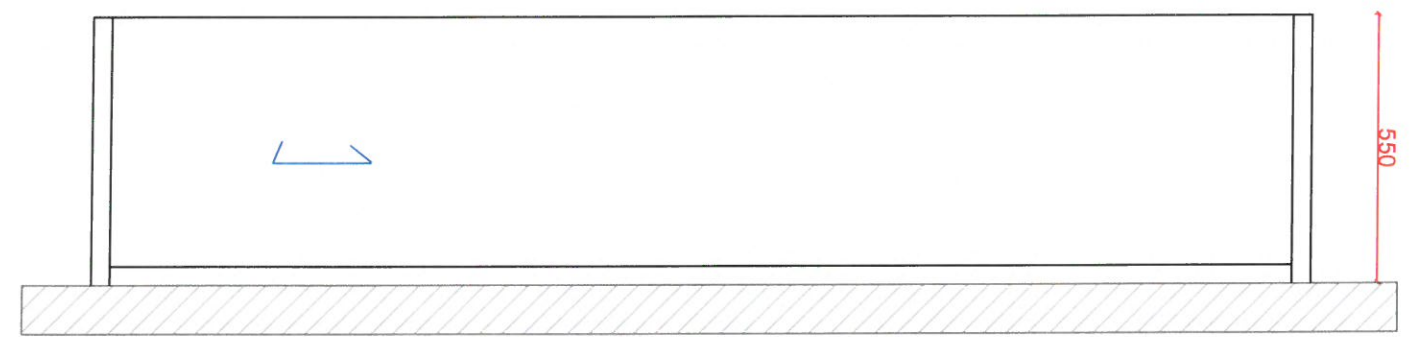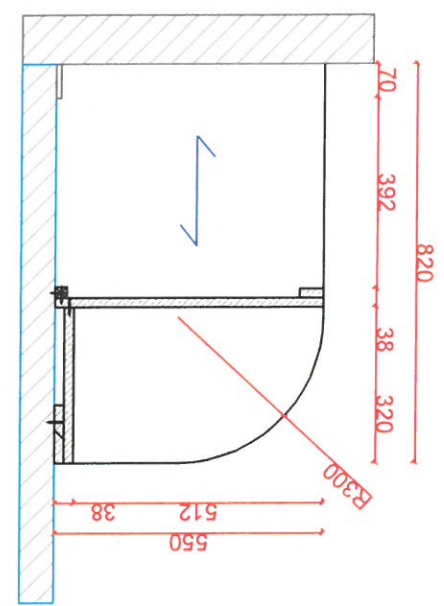

Δ voir sur site
habillage par
haute.

Tout les chants des panneaux
font 1mm d'épaisseur

Projet: Meuble élémentaire BCD		Fichiers: Groupe Scolaire ST CYR SYR LOIRE		ENTREPRISES: PARTEN'R AGENCEMENTS		DESSINATEUR: Julien Potier	
VERSION: 1.0		CODE: 1.4 V2		ECHELLE: 1/15		DATE: 27/03/2019	
N° PLAN: 34		PARTEN'R agencements					

54 Rue des Ormes
Z.I Les Poujeaux
37530 Nazelles Négren
Tél: 02.47.23.48.48
Fax: 02.47.23.48.49
Courriel: contact@partenr.fr

Finition -- Extérieur H3991 ST10 Hêtre Country Naturel
-- Intérieur Egger U999 ST2 Noir

PARTEN agencements
54 Rue des Ormes
Z.I Les Pajoues
37530 Nazellies Négren
Tél: 02.47.23.48.48
Fax: 02.47.23.48.49
Courriel: contact@parten.fr

Projet:	Mobilier Salle de sport
Fichiers:	Groupe Scolaire ST CYR SYR LOIRE
ENTREPRISES:	PARTEN R AGENCEMENTS
DESSINATEUR:	Julien Potier
DATE:	27/03/2019
N° PLAN:	01
VERSION:	1.0
CODE:	SDS
ECHELLE:	1/80
FORMAT:	A3



Étages réglables en hauteur et amovible.

côté à prendre sur site.

1

Finition -- Extérieur H3991 ST10 Hêtre Country Naturel
-- Intérieur Egger U999 ST2 Noir

PARTEN ♦ **agencements**
54 Rue des Ormes
Z. Les Poujeaux
37530 Nazelles Négon
Tél: 02.47.23.48.48
Fax: 02.47.23.48.49
Coursiel: contact@parten.fr

DESSINATEUR: Julien Pottier

DATE: 27/03/2019

N° PLAN: 02

ENTREPRISES: PARTEN' R AGENCEMENTS

Groupe Scolaire ST CYR SYR LOIRE

CODE.

VERSION: 1.0

Projet: Mobilier Salle de sport

1/30	A3
------	----

CODE.




- Point de détail
- plan d'assemblage
- Ciffage.

elzgees regalen
an houte
+ amabile




Finition -- Extérieur H3991 ST10 Hêtre Country Naturel
-- Intérieur Egger U999 ST2 Noir

parten
agencements

54 Rue des Ormes
Z.I Les Poujeaux
37530 Nazellès Négron
Tél: 02.47.23.48.48
Fax: 02.47.23.48.49
Courriel: contact@parten.fr

Projet:	Mobilier Salle de sport
Fichiers:	Groupe Scolaire ST CYR SYR LOIRE
ENTREPRISES:	PARTEN R AGENCEMENTS
DESSINATEUR:	Julien Potier
DATE:	27/03/2019
N° PLAN:	03
VERSION:	1.0
CODE:	SDS
ECHELLE:	1/30
FORMAT:	A3

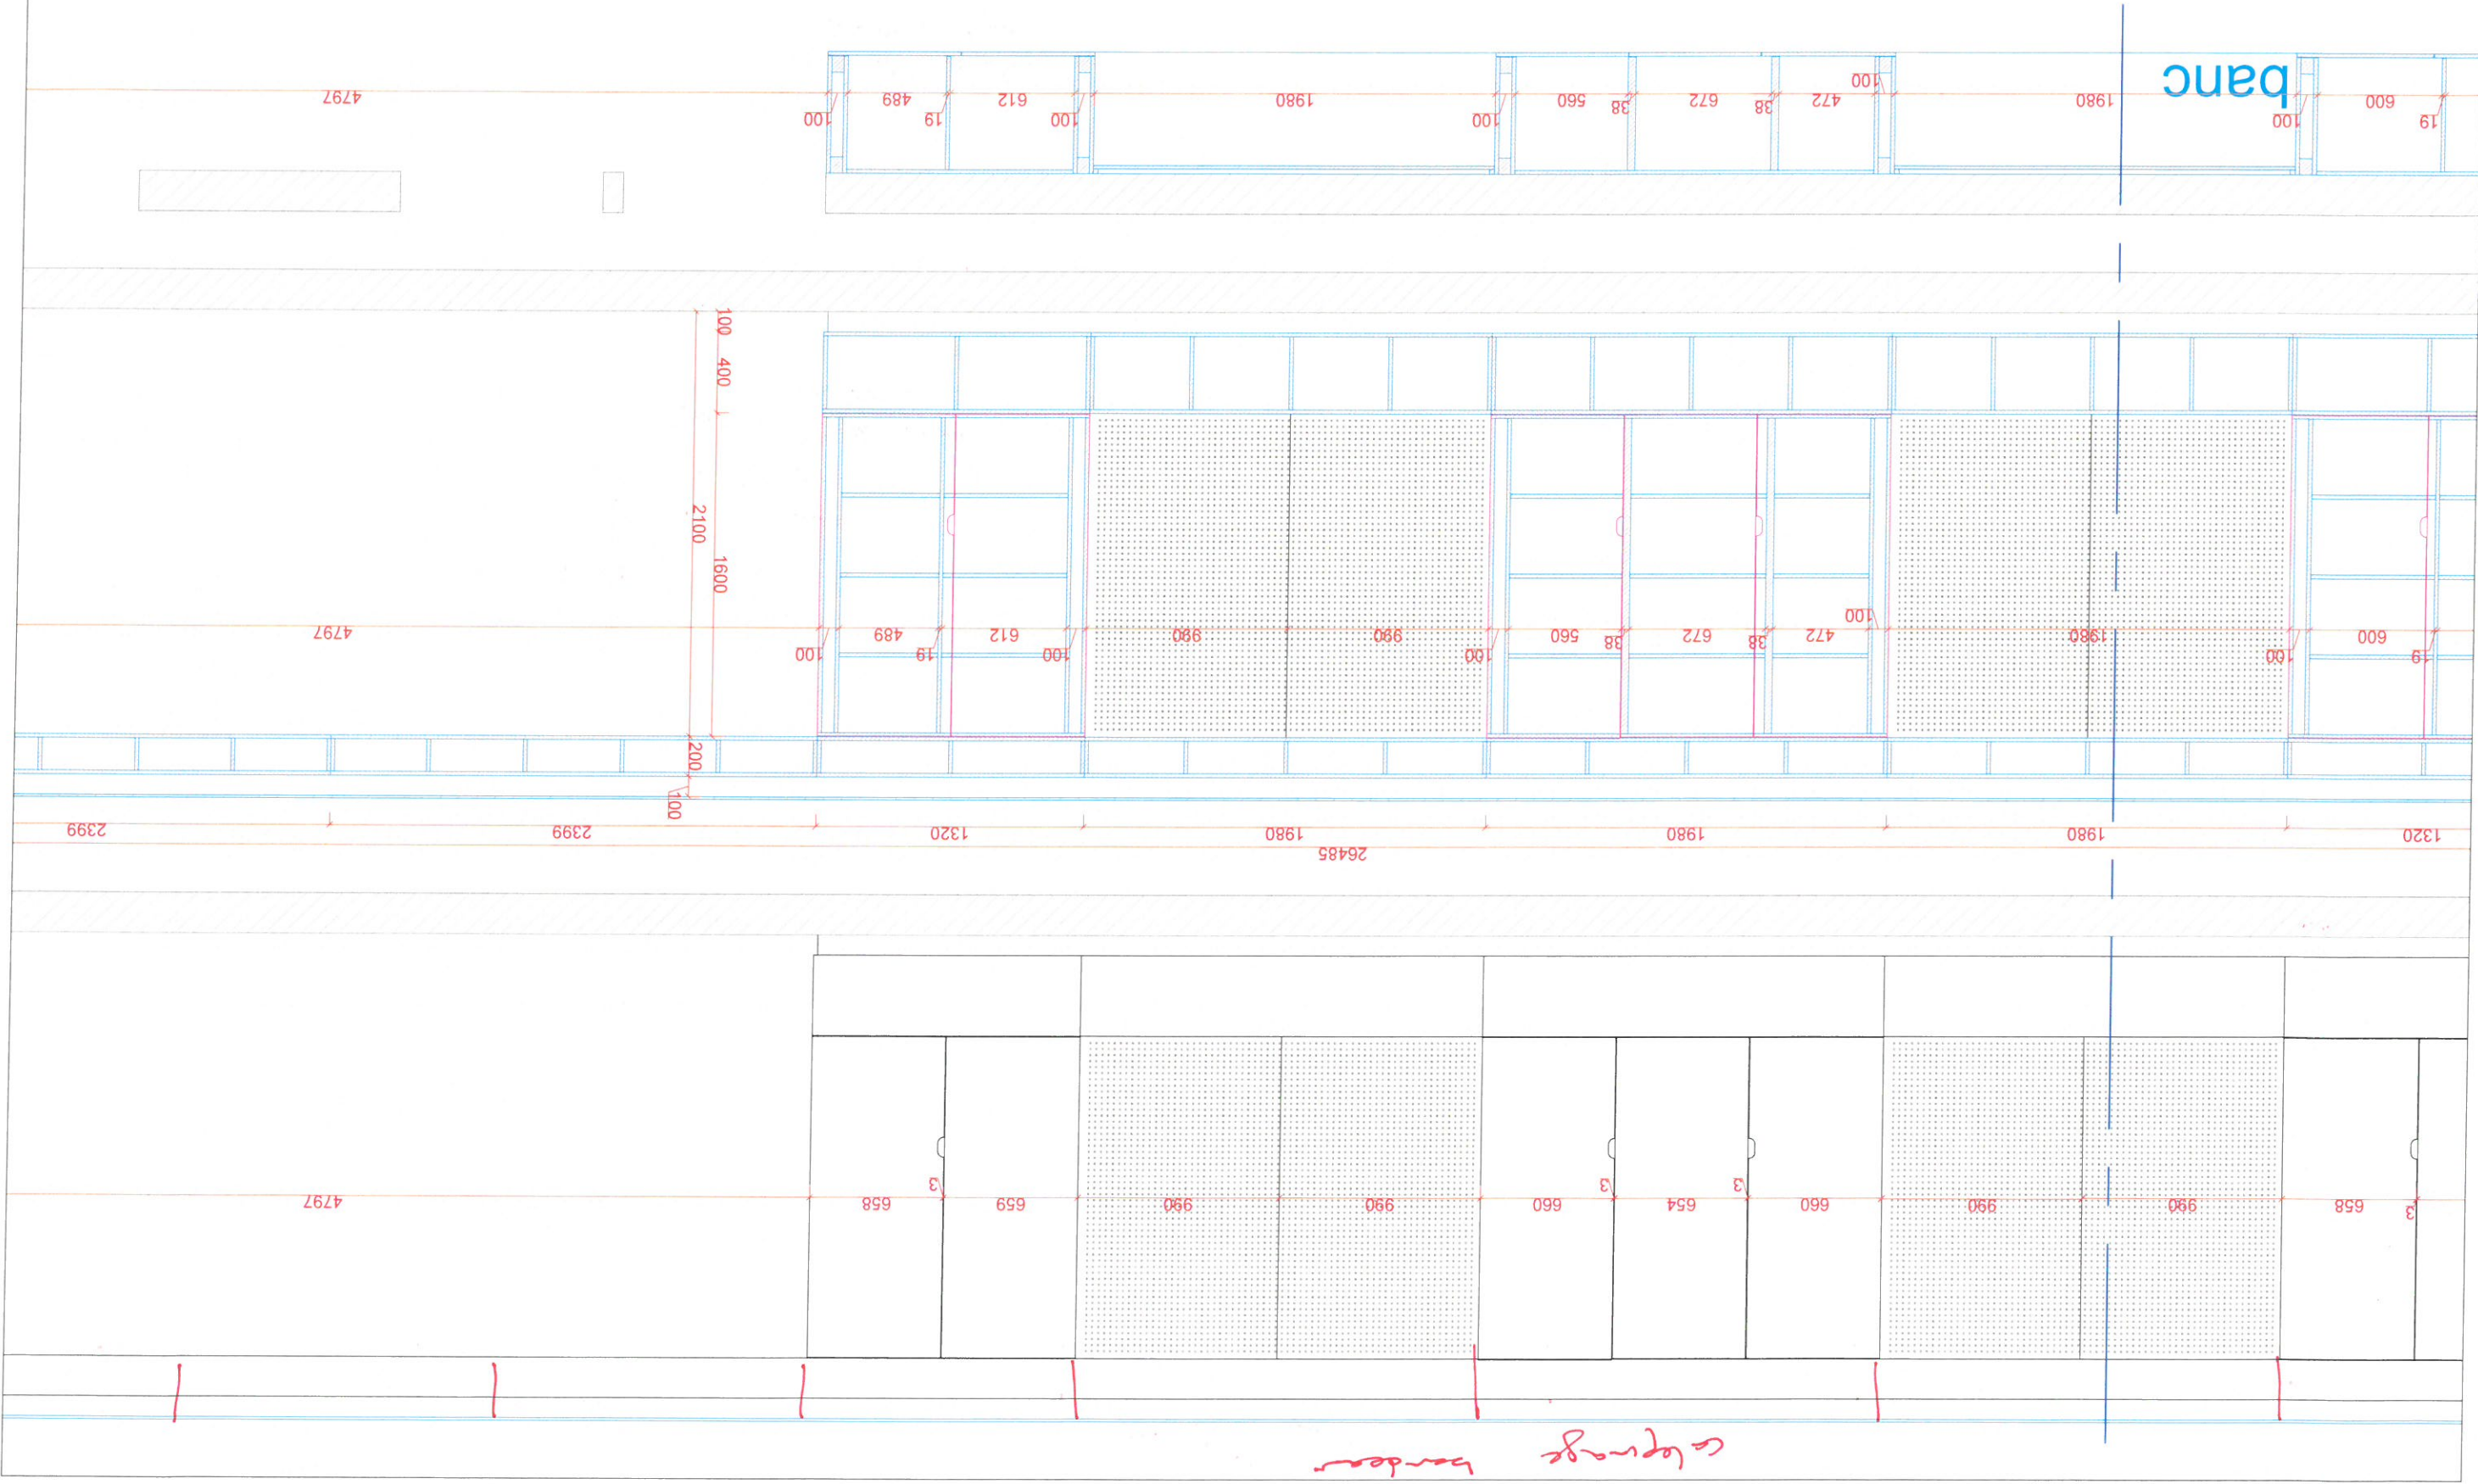

Finition -- Extérieur H3991 ST10 Hêtre Country Naturel
-- Intérieur Egger U999 ST2 Noir

PARTEN-R agencements
54 Rue des Ormes
37530 Nazelles Négron
Z.I Les Pajoues
Tél: 02.47.23.48.48
Fax: 02.47.23.48.49
Courriel: contact@partenr.fr

Projet:	Mobilier Salle de sport
Fichiers:	Groupe Scolaire ST CYR SYR LOIRE
ENTREPRISES:	PARTENR AGENCEMENTS
DESSINATEUR:	Julien Potier
DATE:	27/03/2019
N° PLAN:	05
VERSION:	1.0
CODE:	SDS
ECHELLE:	1/30
FORMAT:	A3

